


LEGENDA

Asse del binario e verso di percorrenza	Marcipiedi (pavimentazione in conglomerato bituminoso)
Binario di linea	Marcipiedi (Pavimentazione in pietra fiammata in continuità con la pavimentazione di Via degli Avelli)
Cordoli di bordo della sede tranviaria	Marcipiedi (pavimentazione in lastre di arenaria marino sabbata)
Banchina di fermata	Pavimentazione in conglomerato con bitume trasparente (colore terre toscane o grigio)
Indicazione fermata	Pista ciclabile (pavimentazione in asfalto colorato in pasta)
Senso di marcia veicoli	Aree verdi ed aiuole
Limiti di intervento	Aiuole con ghiaia fine colorata
Stalli di sosta per disabili assegnati	Parapetto di protezione della sede
Passi carrai	Paletti con catena
Pali illuminazione di progetto	Cordonati tipo Hobag mod. Refuga
Pali illuminazione esistenti	Cordolo marciapiede in granito sp. 25 cm. marc.
Pali trazione elettrica	Cordolo in granito sp. 15 cm.
Zanella in calcestruzzo	Marcipiedi (pavimentazione in pietra di Cardoso)
Zanella in porfido	Marcipiedi (pavimentazione in asfalto tipo Sacatrasparent)
Alberature esistenti conservate	Nuove alberature
Cordonati in cls rialzati	Cordonati in pietra rialzati
Cordonati in cls a raso	Cordonati in pietra a raso
Cordonati in cls a raso con calotte metalliche	Cordonati in pietra a raso con calotte metalliche

ELABORAZIONI DI RIFERIMENTO

REV	DATA	DESCRIZIONE	CODIFICA ELABORATO nuova emissione	CODIFICA ELABORATO di riferimento
00	30/04/09	PE-Emissione	PE FL27A00015	PE FL27A00015
0A	30/06/10	PE-Revisione a seguito istruttoria R.I.N.A.	PE FL27A00015	PE FL27A00015
0B	22/11/10	PE-Emissione opera già realizzata per Linea 1	PE FL27A00015	PE FL27A00015
0C	08/07/14	PE-Revisione per recepimento prescrizioni/varianti	PE FL27A00015	PE FL27A00015
0A	09/07/17	PV-Prima emissione Sottosede PE FL27A00015	PV FL27A00015	PE FL27A00015
0B	26/06/17	PV-Adattamento prescrizioni istruttoria D.L.	PV FL27A00015	PV FL27A00015
0C	11/10/18	PV-Prima emissione Sottosede PV FL27A00015	PV FL27A00015	PV FL27A00015
0A	25/11/19	PI-Prima emissione Sottosede PI FL27A00015	PI FL27A00015	PV FL27A00015

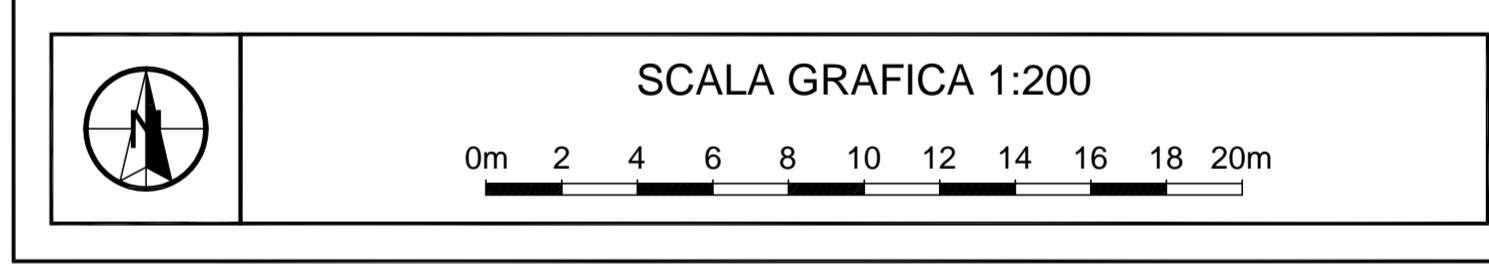

CONCEDENTE: **COMUNE DI FIRENZE**

CONCESSIONARIA: **TRAM DI FIRENZE S.p.A.**

ASSOCIAZIONE TEMPORANEA DI IMPRESE PER LA REALIZZAZIONE DEL SISTEMA TRANVIARIO FIORENTINO LINEE 2 E 3.1

CONSORZIO INTEGRATA	ALSTOM Transport Global Solutions ITALIA	HITACHI Hitachi Rail STS
cmb CONSORZIO MANUTENZIONE E RICOGLTI DI LINEE	DI.COS. s.p.a.	ECONET
GRUPPO LAVORI FINCOIT	HITACHI Hitachi Rail S.p.A.	Sirti NUMERO PROGRESSIVO GENERALE

PROGETTO	IMPIANTO	PROGRESSIVO	FORMATO	FASE	TIPO	A.G.
FLI2	7A11	010115	A 0	AIS	12	12L

AS BUILT - LINEA 2

SISTEMAZIONE URBANISTICA

Planimetria
tratta: Via L. Alamanni
dal km 0+000 al km 0+100

INGEGNERE **PAOLO BORGHETTI**

MANDATARIA AI COSTRUTTI

SDA Progetti
ING. Paolo Borghetti
ING. Paolo Vergaglia

TRAM DI FIRENZE DL. R.U.P.

REV	DATA	DESCRIZIONE	SR o Prof. Incaricato	A.T.I.
0A	09/06/2020	Emissione definitiva AS BUILT	S.D.A. BARRINI SACCHIGNANI	N.A. N.A. ROMANICO