


LEGENDA

Asse del binario e verso di percorrenza	Marciaie (pavimentazione in conglomerato bituminoso)
Binario di linea	Marciaie (Pavimentazione in pietra fiammata in continuità con la pavimentazione di Via degli Avelli)
Cordoli di bordo della sede tranviaria	Marciaie (pavimentazione in lastre di arenaria marino subbiolate)
Banchina di fermata	Pavimentazione in conglomerato con bitume trasparente (colore terre toscane o grigio)
Indicazione fermata	Pista ciclabile (pavimentazione in asfalto colorato in pasta)
Senso di marcia veicoli	Aree verdi ed aliule
Limiti di intervento	Aliule con ghiaia fine colorata
Stalli di sosta per disabili assegnati	Parapetto di protezione della sede
Passi carrai	Paletti con catena
Pali illuminazione di progetto	Cordonato tipo Hobag mod. Refuga
Pali illuminazione esistenti	Cordolo marciapiede in granito sp. 25 cm. marc.
Pali trazione elettrica	Cordolo in granito sp. 15 cm.
Zanella in calcestruzzo	Marciaie (pavimentazione in pietra di Cardoso)
Zanella in porfido	Marciaie (pavimentazione in asfalto tipo Sacatrasparent)
Alberature esistenti conservate	Nuove alberature
Cordonati in cls rialzati	Cordonati in pietra rialzati
Cordonati in cls a raso	Cordonati in pietra a raso
Cordonati in cls a raso con calotte metalliche	Cordonati in pietra a raso con calotte metalliche

ELABORATI DI RIFERIMENTO

REV	DATA	DESCRIZIONE	CODIFICA ELABORATO nuova emissione	CODIFICA ELABORATO di riferimento
00	30/04/09	PE-Emissione	PI FL27A100025	PE FL27A100025
0A	29/04/15	PV-Emissione-Boottusace PE FL27A100025	PV FL27A100025	PE FL27A100025
0A	04/02/20	PI-Prima emissione-Boottusace PV FL27A100025	PI FL27A100025	PV FL27A100025

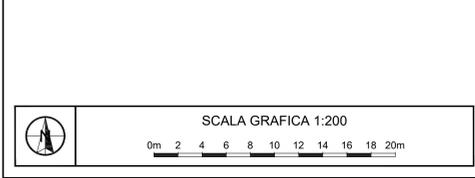

CONCEDENTE: **COMUNE DI FIRENZE**

CONCESSIONARIA: **TRAM DI FIRENZE S.p.A.**

ASSOCIAZIONE TEMPORANEA DI IMPRESE PER LA REALIZZAZIONE DEL SISTEMA TRANVIARIO FIORENTINO LINEE 2 E 3.1

CONSORZIO INTEGRATO	ALSTOM Transport Global Solutions ITALIA	HITACHI Hitachi Rail STS
cmb CONSORZIO MANUTENZIONE E RICOGLTI DI CARTE	DI.COS. S.p.A.	ECONET
CANTIERI LAVORI FINCOT.	HITACHI Hitachi Rail S.p.A.	Sirti NUMERO PROGRESSIVO GENERALE

PROGETTO	IMPIANTO	PROGRESSIVO	FORMATO	FASE	TIPO	A.G.
FL12	7A1	000215	A0	AS	12	12H

AS BUILT - LINEA 2
SISTEMAZIONE URBANISTICA
Planimetria
tratta: Stazione A.V.
dal km 0+750 al km 0+900

PROF. INCARICATO	MANDATARIA ATTI COSTRUTTI	TRAM DI FIRENZE	DL / R.U.P.
SDAprogetti			
NOME SOCIETÀ RAGGRUPPATAE TRAFITER	CODICE SOCIETÀ RAGGRUPPATAE		

REV	DATA	DESCRIZIONE	SR o Prof. Incaricato			A.T.I.		
			Redatto	Verificato	Approvato	Verificato	Approvato	Valido
0A	05/02/20	Emissione definitiva As Built	S.D.A.	BARNINI	CACCAGHERA	N.A.	N.A.	ROMANIGLI
0B	09/06/2020	Emissione As Built - Agg. sole protezione pali IP	S.D.A.	BARNINI	CACCAGHERA	N.A.	N.A.	ROMANIGLI
0C	14/12/2020	Emissione As Built	S.D.A.	BARNINI	CACCAGHERA	N.A.	N.A.	ROMANIGLI