


**LEGENDA**

Asse del binario e verso di percorrenza	Marciaie (pavimentazione in conglomerato bituminoso)
Binario di linea	Marciaie (Pavimentazione in pietra fiammata in continuità con la pavimentazione di Via degli Avelli)
Cordoli di bordo della sede tranviaria	Marciaie (pavimentazione in lastre di arenaria marina subbitite)
Banchina di fermata	Pavimentazione in conglomerato con bitume trasparente (colore terre toscane o grigio)
Indicazione fermata	Pista ciclabile (pavimentazione in asfalto colorato in pasta)
Senso di marcia veicoli	Aree verdi ed aiuole
Limiti di intervento	Aiuole con ghiaia fine colorata
Stalli di sosta per disabili assegnati	Parapetto di protezione della sede
Passi carrai	Paletti con catena
Pali illuminazione di progetto	Cordonato tipo Hobag mod. Refuga
Pali illuminazione esistenti	Cordolo marciapiede in granito sp. 25 cm. marc.
Pali trazione elettrica	Cordolo in granito sp. 15 cm.
Zanella in calcestruzzo	Marciaie (pavimentazione in pietra di Cardoso)
Zanella in porfido	Marciaie (pavimentazione in asfalto tipo Sacatrasparent)
Alberature esistenti conservate	Nuove alberature
Cordonati in cls rialzati	Cordonati in pietra rialzati
Cordonati in cls a raso	Cordonati in pietra a raso
Cordonati in cls a raso con calotte metalliche	Cordonati in pietra a raso con calotte metalliche

**ELABORAZIONI DI RIFERIMENTO**

REV	DATA	DESCRIZIONE	CODIFICA ELABORATO nuova emissione	CODIFICA ELABORATO di riferimento
00	30/04/09	PE-Emissione	PE FL27A100032	PE FL27A100032
0A	22/11/10	PE-Inserimento indicazione Passo Carro da eliminare	PE FL27A100032	PE FL27A100032
0B	23/12/11	PE-Modifica per inserimento pneumatiche	PE FL27A100032	PE FL27A100032
0C	25/01/13	PE-Assegnamento viali ad una viabilità definita	PE FL27A100032	PE FL27A100032
0A	24/01/19	PE-Modifica per inserimento di un nuovo punto di riferimento	PV FL27A100032	PE FL27A100032

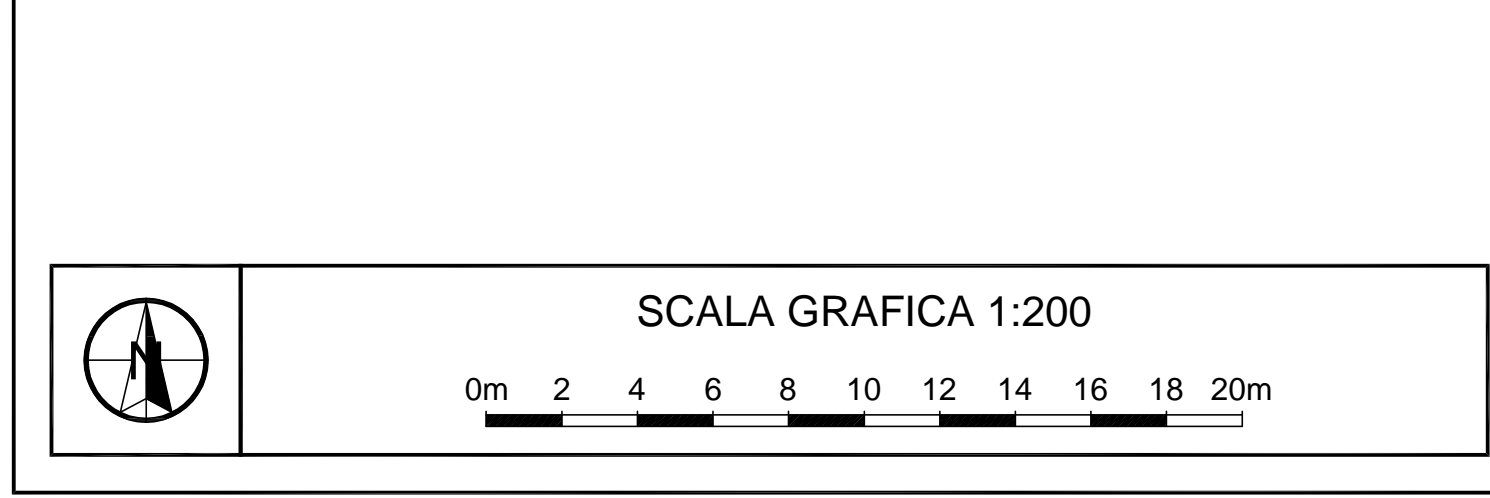

**CONCEDENTE: COMUNE DI FIRENZE**

**CONCESSIONARIA: TRAM DI FIRENZE S.p.A.**

ASSOCIAZIONE TEMPORANEA DI IMPRESE PER LA REALIZZAZIONE DEL SISTEMA TRANVIARIO FIORENTINO LINEE 2 E 3.1

<b>CONSORZIO INTEGRATO</b>	<b>ALSTOM</b> Transport Global Solutions ITALIA	<b>HITACHI</b> Hitachi Rail STS
<b>cmb</b> CONSORZIO METROPOLITANO E MARCIAPEDI DI CLASSE	<b>DI.COS. S.p.A.</b>	<b>EGONET</b>
<b>GRUPPO LAVORI FINCOOT</b>	<b>HITACHI</b> Hitachi Rail S.p.A.	<b>Sirti</b> NUMERO PROGRESSIVO GENERALE

PROGETTO	IMPIANTO	PROGRESSIVO	FORMATO	FASE	TIPO	A.G.
FL12	7A11	01010312	A 0	AIS	12	12B

**AS BUILT - LINEA 2**

**SISTEMAZIONE URBANISTICA**  
Planimetria  
tratta: Via S. Buonsignori - Viale F. Redi  
dal km 1+850 al km 2+000

**PROGETTO**  
ING. PAOLO BORGHETTI  
S.P.A. PROGETTI

**MANDATARIA DI COSTRUZIONE**  
TRAM DI FIRENZE

**DL. R.U.P.**

REV	DATA	DESCRIZIONE	SR o Prof. Incaricato	A.T.I.
0A	09/06/2020	Emissione definitiva AS BUILT	S.D.A. BARNINI SACCHIGNANI	N.A. N.A. ROMANUCCI