


LEGENDA

Asse del binario e verso di percorrenza	Marcapiiedi (pavimentazione in conglomerato bituminoso)
Binario di linea	Marcapiiedi (Pavimentazione in pietra fiammata in continuità con la pavimentazione di Via degli Avelli)
Cordoli di bordo della sede tranviaria	Marcapiiedi (pavimentazione in lastre di arenaria marino sabbiate)
Banchina di fermata	Pavimentazione in conglomerato con bitume trasparente (colore terre toscane o grigio)
Indicazione fermata	Pista ciclabile (pavimentazione in asfalto colorato in pasta)
Senso di marcia veicoli	Aree verdi ed aiuole
Limiti di intervento	Aiuole con ghiaia fine colorata
Stalli di sosta per disabili assegnati	Parapetto di protezione della sede
Passi carrai	Paletti con catena
Pali illuminazione di progetto	Cordonato tipo Hobag mod. Refuga
Pali illuminazione esistenti	Cordolo marciapiede in granito sp. 25 cm. marc.
Pali trazione elettrica	Cordolo in granito sp. 15 cm.
Zanella in calcestruzzo	Marcapiiedi (pavimentazione in pietra di Cardoso)
Zanella in porfido	Marcapiiedi (pavimentazione in asfalto tipo Sacatrasparent)
Alberature esistenti conservate	Nuove alberature
Cordonati in cls rialzati	Cordonati in pietra rialzati
Cordonati in cls a raso	Cordonati in pietra a raso
Cordonati in cls a raso con calotte metalliche	Cordonati in pietra a raso con calotte metalliche

ELABORAZIONI DI RIFERIMENTO

REV	DATA	DESCRIZIONE	CODIFICA ELABORATO nuova emissione	CODIFICA ELABORATO di riferimento
00	30/04/09	PE-Emissione	PE FL27A00038	PE FL27A00038
0A	30/06/10	PE-Rivedizione a seguito letteratura R.I.N.A.	PE FL27A00038	PE FL27A00038
0B	18/10/10	PE-Rivedizione a seguito letteratura R.I.N.A.	PE FL27A00038	PE FL27A00038
0C	31/12/11	PE-Rivedizione per recepimento prescrizioni varianti	PE FL27A00038	PE FL27A00038
0A	28/07/17	AS-Emissione As-built Strada Novoli	AS FL27A0A038	PE FL27A00038
0A	16/07/19	PI-Prima emissione-Scottiscan AS FL27A00038	PI FL27A00038	AS FL27A0A038

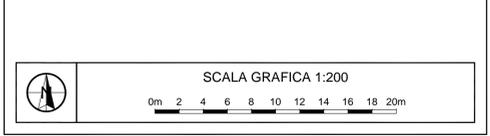

CONCEDENTE: **COMUNE DI FIRENZE**

CONCESSIONARIA: **TRAM DI FIRENZE S.p.A.**

ASSOCIAZIONE TEMPORANEA DI IMPRESE PER LA REALIZZAZIONE DEL SISTEMA TRANVIARIO FIORENTINO LINEE 2 E 3.1

CONSORZIO INTEGRATO	ALSTOM Transport Global Solutions ITALIA	HITACHI Hitachi Rail STS
cmb CONSORZIO MANUTENZIONE E MANOVRA DEI CARMI	DI.COS. S.p.A.	EGONET
GRUPPI LAVORI FINCOOT	HITACHI Hitachi Rail S.p.A.	Sirti NUMERO PROGRESSIVO GENERALE

PROGETTO: **FIL2** IMPIANTO: **7A11** PROGRESSIVO: **0A038** FORMATO: **A0** FASE: **AS** TIPO: **12** A.G.: **17**

AS BUILT - LINEA 2

SISTEMAZIONE URBANISTICA
Planimetria
tratta: Via di Novoli
dal km 2+800 al km 2+950

PROF. INCARICATO: **SDA progetti** MANDATARIA AI COSTRUTTI: **TRAM DI FIRENZE** DL/R.U.P.

REV	DATA	DESCRIZIONE	SR o Prof. Incaricato	A.T.I.
0A	28/07/17	Emissione As-built Strada Novoli	Dipinto Verlicchi	Appalto
0B	16/07/19	Emissione definitiva As-Built	ARTEN SRL S.D.A. BARNINI SACCHIGERNA	Verificato Appalto