
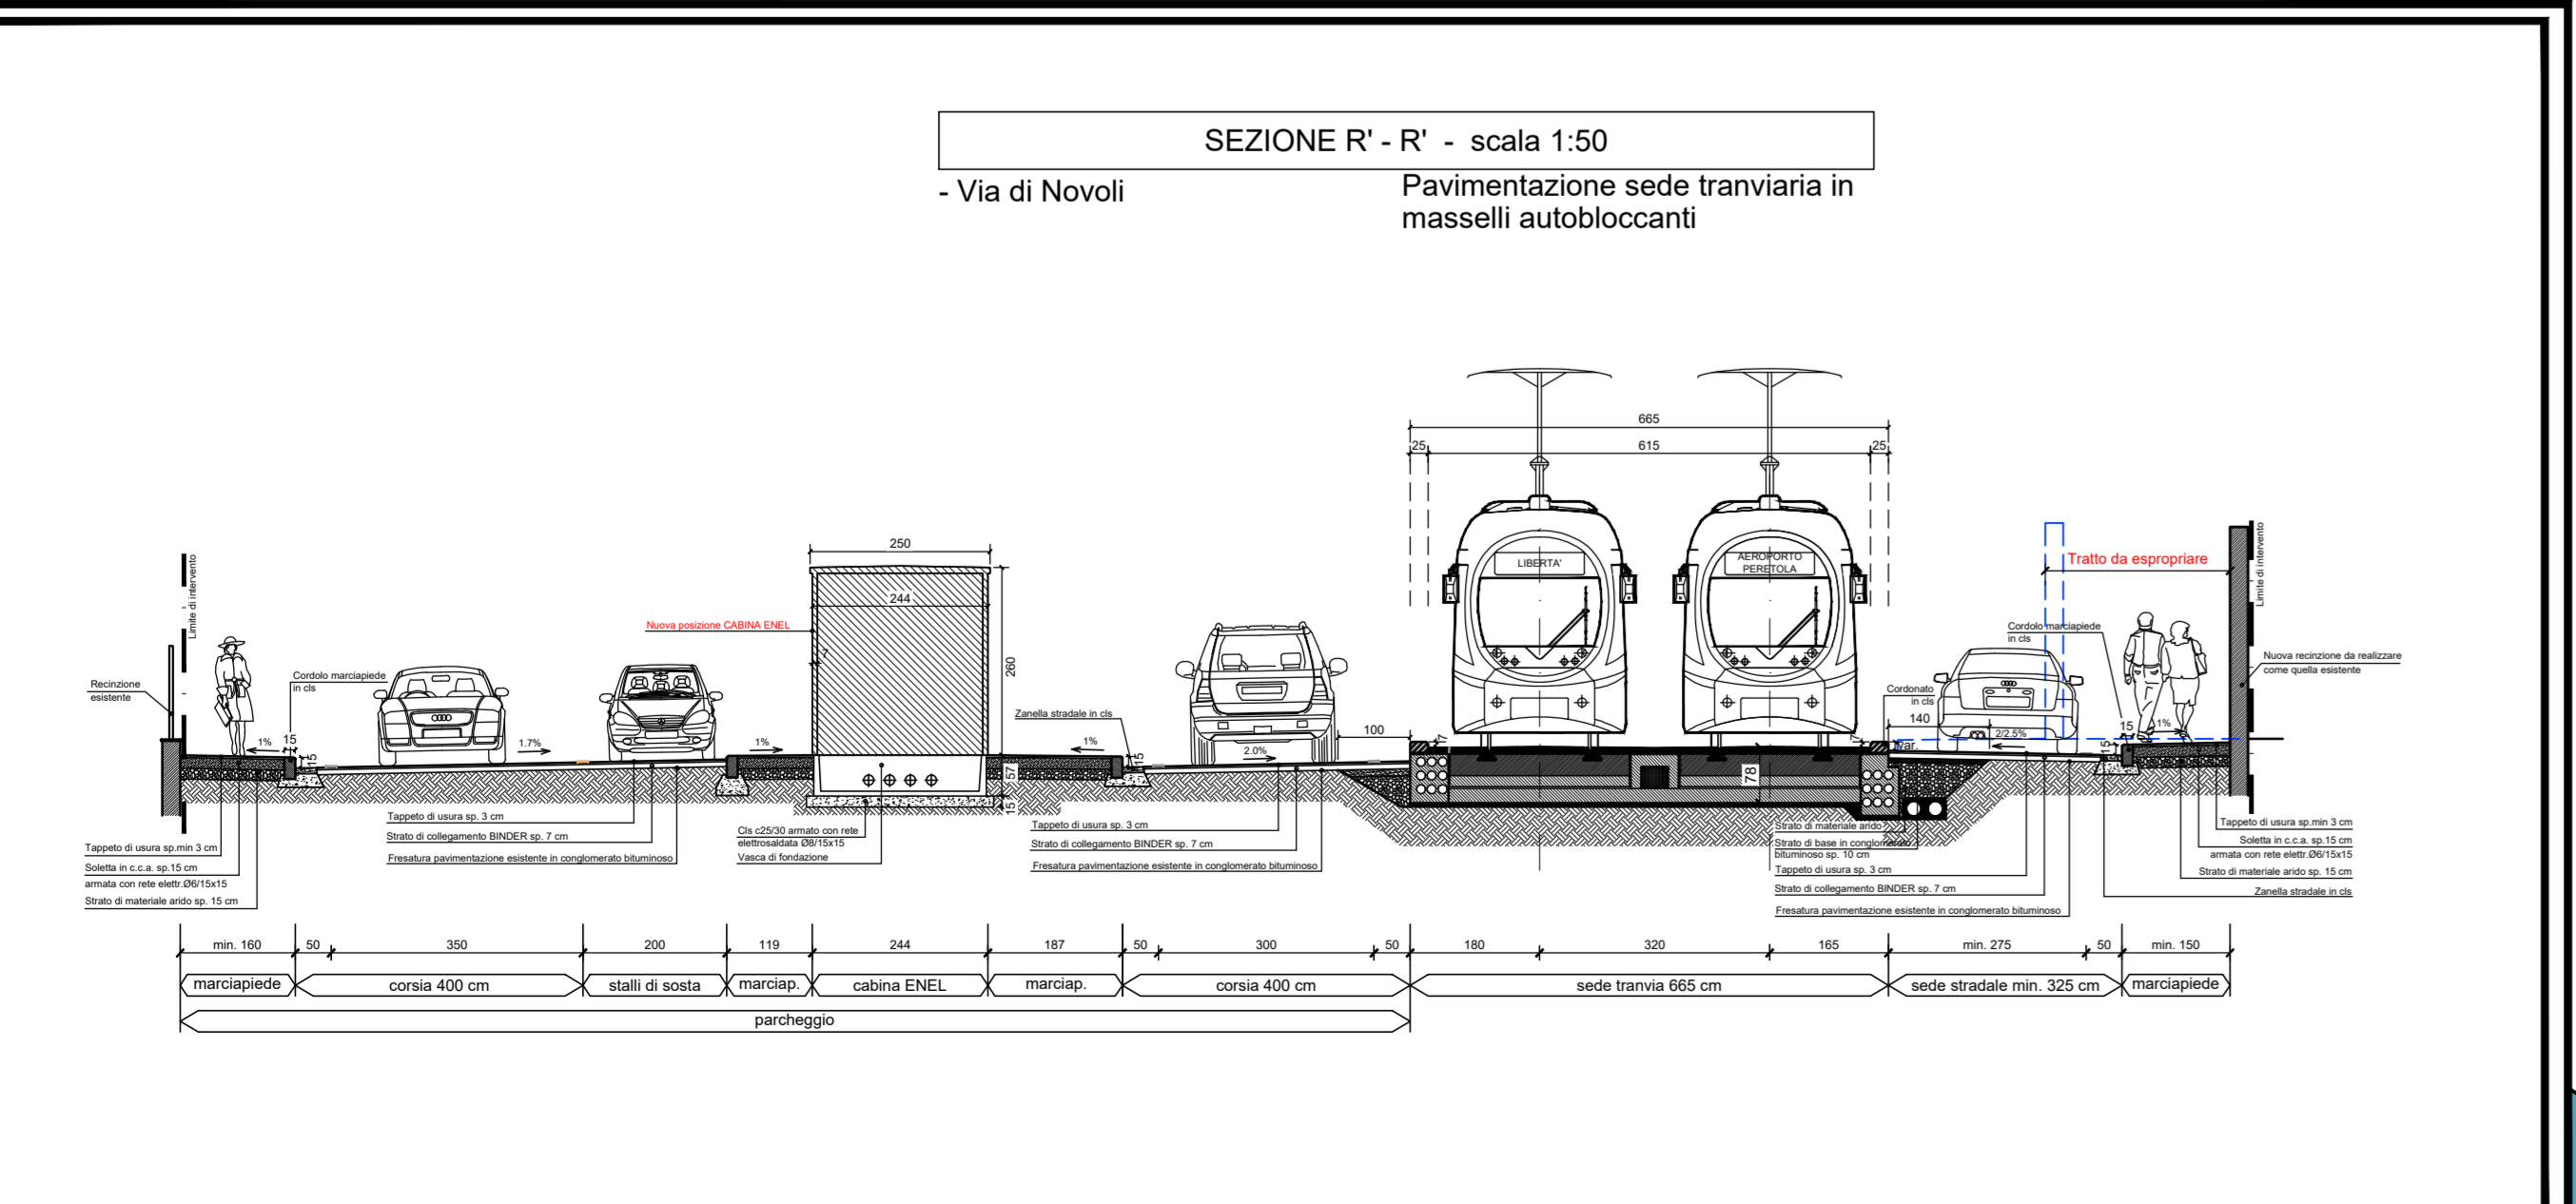


**LEGENDA**

Asse del binario e verso di percorrenza	Marcipiedi (pavimentazione in conglomerato bituminoso)
Binario di linea	Marcipiedi (Pavimentazione in pietra fiammata in continuità con la pavimentazione di Via degli Avelli)
Cordoli di bordo della sede tranviaria	Marcipiedi (pavimentazione in lastre di arenaria marino subbiata)
Banchina di fermata	Pavimentazione in conglomerato con bitume trasparente (colore terre toscane o grigio)
Indicazione fermata	Piatta ciclabile (pavimentazione in asfalto colorato in pasta)
Senso di marcia veicoli	Aree verdi ed aiuole
Limiti di intervento	Aiuole con ghiaia fine colorata
Stalli di sosta per disabili assegnati	Parapetto di protezione della sede
Passi carrai	Paletti con catena
Pali illuminazione di progetto	Cordonato tipo Hobag mod. Refuga
Pali illuminazione esistenti	Cordolo marciapiedi in granito sp. 25 cm. marc.
Pali trazione elettrica	Cordolo in granito sp. 15 cm.
Zanella in calcestruzzo	Marcipiedi (pavimentazione in pietra di Cardoso)
Zanella in porfido	Marcipiedi (pavimentazione in asfalto tipo Sacatrasparent)
Alberature esistenti conservate	Nuove alberature
Cordonati in cls rialzati	Cordonati in pietra rialzati
Cordonati in cls a raso	Cordonati in pietra a raso
Cordonati in cls a raso con calotte metalliche	Cordonati in pietra a raso con calotte metalliche

**ELABORATI DI RIFERIMENTO**

REV	DATA	DESCRIZIONE	CODIFICA ELABORATO nuova emissione	CODIFICA ELABORATO di riferimento
00	30/04/09	PE-Emissione	PE FL27A00041	PE FL27A00041
0A	30/05/10	PE-Rivisione a seguito richiesta RT N.A.	PE FL27A00041	PE FL27A00041
0B	22/11/10	PE-Misura note per revisione grande da spostare	PE FL27A00041	PE FL27A00041
0C	10/01/11	PE-Variazioni dal km 3+300 al km 3+500	PE FL27A00041	PE FL27A00041
0D	31/12/11	PE-Rivisione per regolamento prozononvarianti	PE FL27A00041	PE FL27A00041
0E	20/01/13	PE-Misura note per approntamento C.I.M.	PE FL27A00041	PE FL27A00041
0A	10/03/17	PI-Prima emissione Scelta tipo PE FL27A00041	PI FL27A00041	PE FL27A00041
0A	12/05/17	AS-Prima emissione	AS FL27A00041	PI FL27A00041
0B	13/06/17	AS-Rivisione	AS FL27A00041	AS FL27A00041
0B	27/05/19	Integrazione grafica DL - Subasse AS FL27A00041	PI FL27A00041	AS FL27A00041

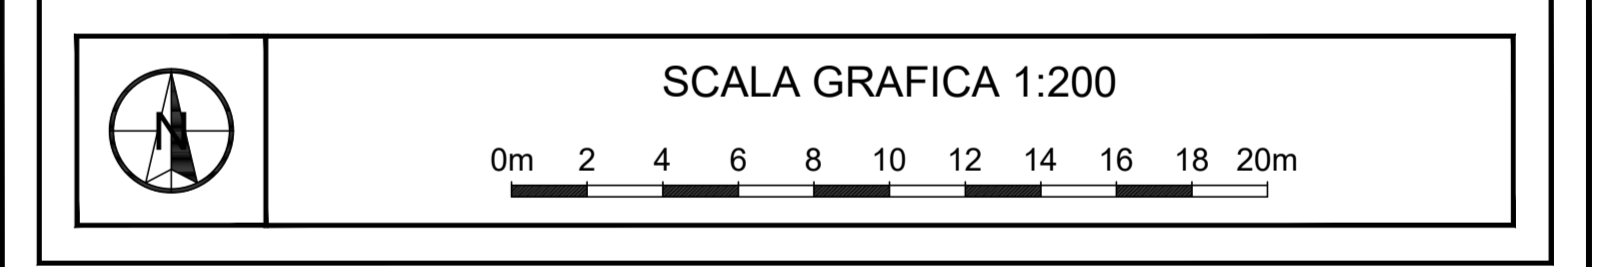

**CONCEDENTE: COMUNE DI FIRENZE**

**CONCESSIONARIA: TRAM DI FIRENZE S.p.A.**

ASSOCIAZIONE TEMPORANEA DI IMPRESE PER LA REALIZZAZIONE DEL SISTEMA TRANVIARIO FIORENTINO LINEE 2 E 3.1

<b>CONSORZIO INTEGRA</b>	<b>ALSTOM</b> Transport Global Solutions ITALIA	<b>HITACHI</b> Hitachi Rail STS
<b>cmb</b> CONSORZIO, IMBANTO E MANUTENZIONE DI CARRE	<b>DICOS S.p.A.</b>	<b>ECONET</b>
<b>GAMERI LAVORI PAVIMENTI</b>	<b>HITACHI</b> Hitachi Rail S.p.A.	<b>Sirti</b>

NUMERO PROGRESSIVO GENERALE

PROGETTO	IMPIANTO	PROGRESSIVO	FORMATO	FASE	TIPO	A.G.
FIL2	7A1	010141	A0	AS	12	25

**AS BUILT - LINEA 2**  
**SISTEMAZIONE URBANISTICA**  
Planimetria  
tratta: Via di Novoli  
dal km 3+300 al km 3+500

PROGETTATO DA: SDA progetti  
MANDATARIA ATTI COSTRUTTI: TRAM DI FIRENZE  
DL / R.U.P.

REV	DATA	DESCRIZIONE	SIR o Prof. Incaricato			A.T.I.		
Redatto	Verificato	Approvato	Verificato	Approvato	Verificato	Approvato	Verificato	Approvato
0B	13/06/17	Rivisione	S.D.A.	PANZUCCI	N.A.	N.A.	N.A.	TORRE
0C	01/07/19	Emissione definitiva As Built	S.D.A.	BARNINI	CAUCIGLIERRA	N.A.	N.A.	ROMAGNOLI
0D	14/12/20	Emissione As Built	S.D.A.	BARNINI	CAUCIGLIERRA	N.A.	N.A.	ROMAGNOLI