


LEGENDA

	Asse del binario e verso di percorrenza		Marcipiedi (pavimentazione in conglomerato bituminoso)
	Binario di linea		Marcipiedi (Pavimentazione in pietra fiammata in continuità con la pavimentazione di Via degli Avelli)
	Cordoli di bordo della sede tranviaria		Marcipiedi (pavimentazione in lastre di arenaria marino sabbiate)
	Banchina di fermata		Pavimentazione in conglomerato con bitume trasparente (colore terre toscane o grigio)
	Indicazione fermata		Piatta ciclabile (pavimentazione in asfalto colorato in pasta)
	Senso di marcia veicoli		Are verdi ed aiuole
	Limiti di intervento		Aiuole con ghiaia fine colorata
	Stalli di sosta per disabili assegnati		Parapetto di protezione della sede
	Passi carrai		Paletti con catena
	Pali illuminazione di progetto		Cordonato tipo Hobag mod. Refuga
	Pali illuminazione esistenti		Cordolo marciapiede in granito sp. 25 cm. marc.
	Pali trazione elettrica		Cordolo in granito sp. 15 cm.
	Zanella in calcestruzzo		Marcipiedi (pavimentazione in pietra di Cardoso)
	Zanella in porfido		Marcipiedi (pavimentazione in asfalto tipo Sacatransparent)
	Alberature esistenti conservate		Nuove alberature
	Cordonati in cls rialzati		Cordonati in pietra rialzati
	Cordonati in cls a raso		Cordonati in pietra a raso
	Cordonati in cls a raso con calotte metalliche		Cordonati in pietra a raso con calotte metalliche

ELABORATI DI RIFERIMENTO

REV	DATA	DESCRIZIONE	CODIFICA ELABORATO nuova emissione	CODIFICA ELABORATO di riferimento
00	30/04/09	PE-Emissione		PE FL27A00047
0A	18/11/17	PI-Prima emissione-Sottosede PE FL27A00047	PI FL27A00047	PI FL27A00047
0B	14/02/18	PI-Prima emissione-DL Interp. art. n. 180118-2024	PI FL27A00047	PI FL27A00047
0A	25/02/19	AS-Emissione AS BUILT	AS FL27A00047	PI FL27A00047
0C	12/09/19	04aggi: Si viene tenuto il Guardrail classe H2	PI FL27A00047	AS FL27A00047

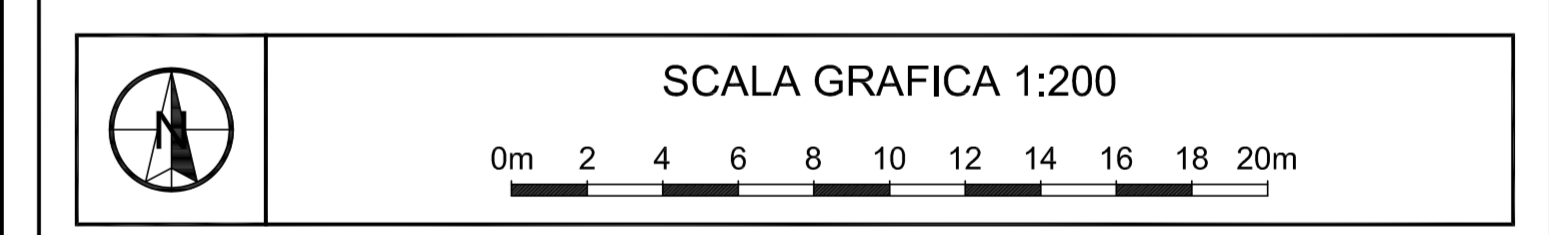

CONCEDENTE: COMUNE DI FIRENZE

CONCESSIONARIA: TRAM DI FIRENZE S.p.A.

ASSOCIAZIONE TEMPORANEA DI IMPRESE PER LA REALIZZAZIONE DEL SISTEMA TRANVIARIO FIORENTINO LINEE 2 E 3.1

NUMERO PROGRESSIVO GENERALE

PROGETTO	IMPIANTO	PROGRESSIVO	FORMATO	FASE	TIPO	A.S.
FL12	7A11	0A047	A0	AS	12	21

AS BUILT - LINEA 2

SISTEMAZIONE URBANISTICA

Planimetria
tratta: Viale A. Guidoni - Viale G. Luder
dal km 4+350 al km 4+550

PROG. INCARICATO: SDA Bocchetti
INDICATA/ARI COSTRUTTI: TRAM DI FIRENZE
DL / RUP:

REV	DATA	DESCRIZIONE	SR o Prof. Incaricato	A.T.I.
0A	20/03/18	Emissione AS BUILT	S.D.A. BARNINI	N.A. TORRE
0B	18/09/19	Emissione definitiva AS BUILT	S.D.A. BARNINI	N.A. ROMAGNOLI

