
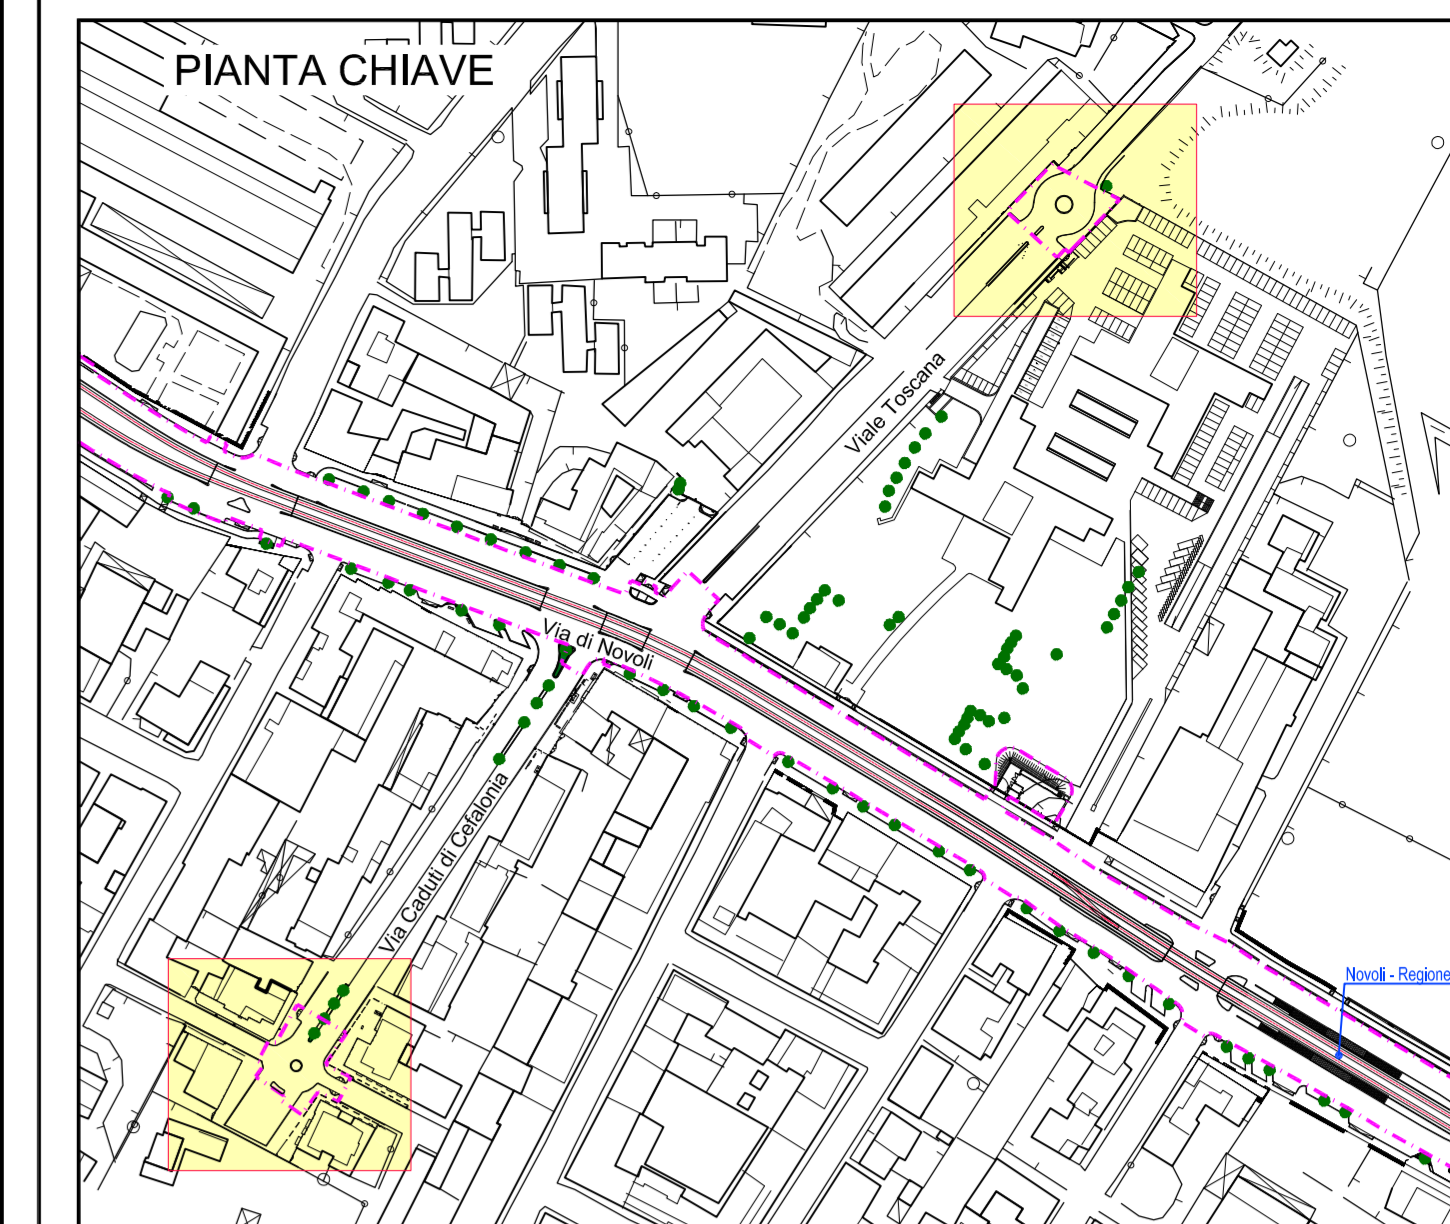


MINI-ROTATORIA IN VIA CADUTI DI CEFALONIA

MINI-ROTATORIA IN VIALE TOSCANA

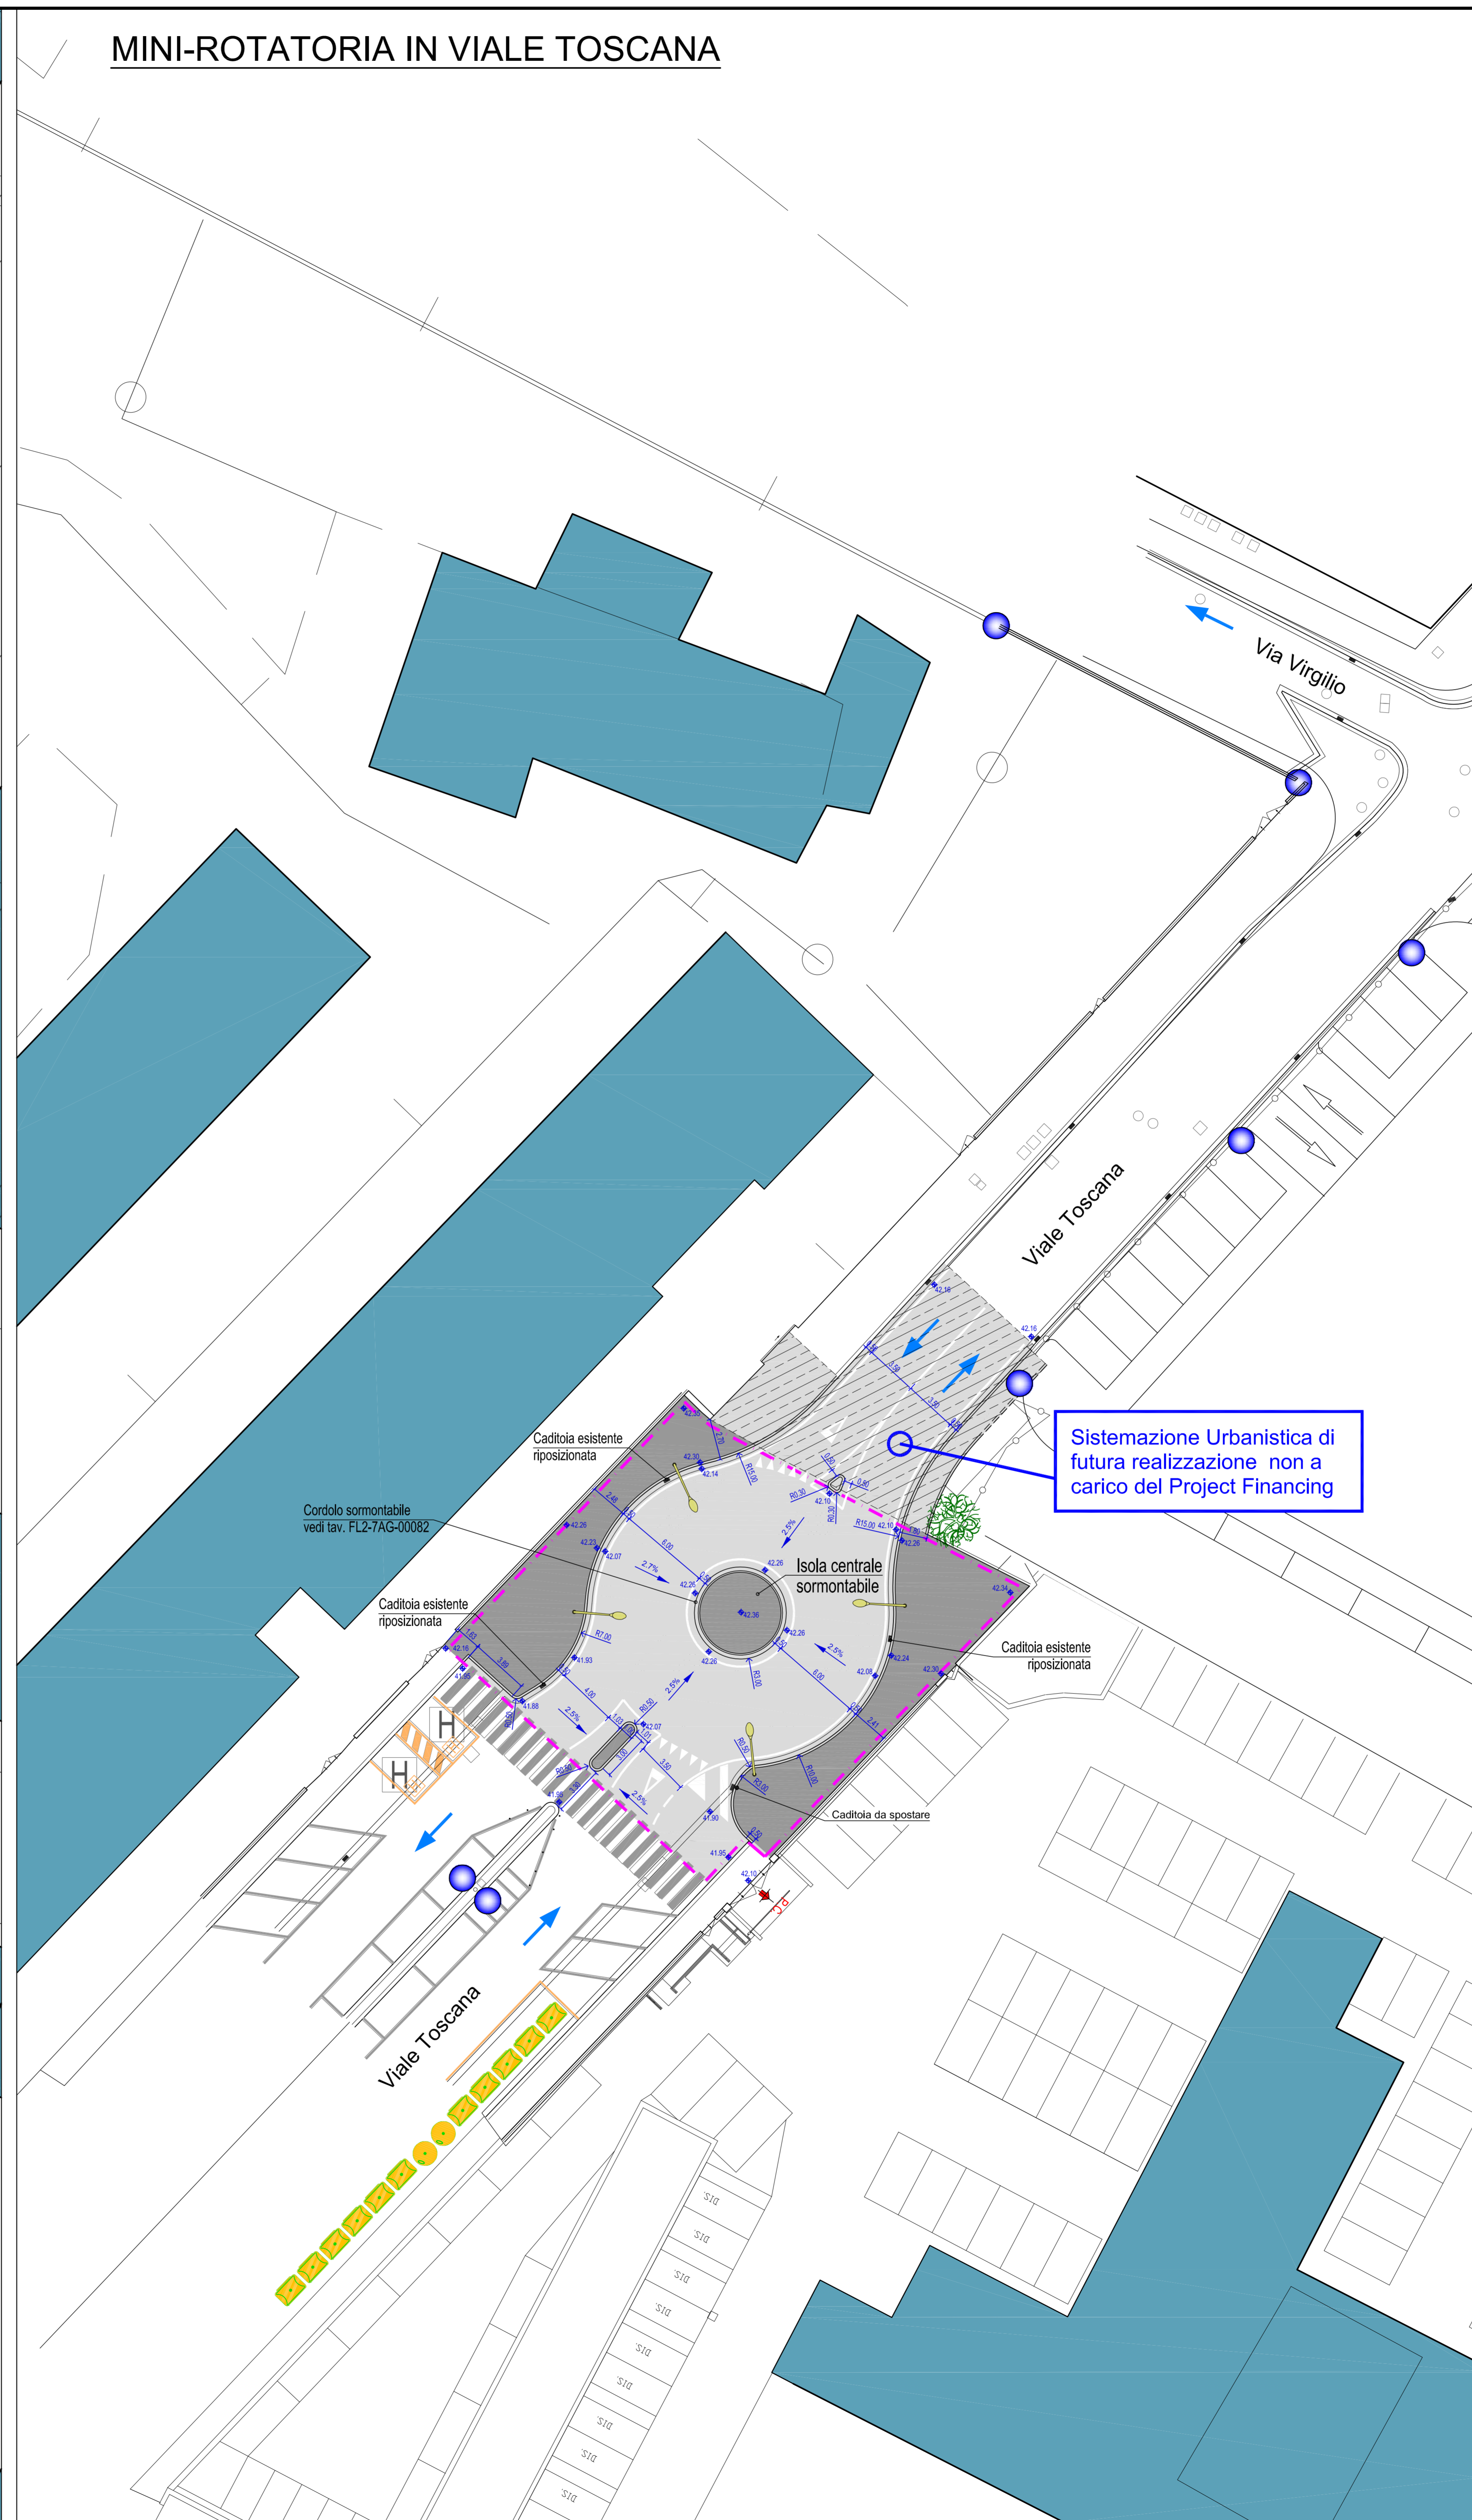


LEGENDA

Asse del binario e verso di percorrenza	Marcipiedi (pavimentazione in conglomerato bituminoso)
Binario di linea	Marcipiedi (Pavimentazione in pietra fiammata in continuità con la pavimentazione di Via degli Avelli)
Cordoli di bordo della sede tranviaria	Marcipiedi (pavimentazione in lastre di arenaria marino subbiata)
Banchina di fermata	Pavimentazione in conglomerato con bitume trasparente (colore terre toscane o grigio)
Indicazione fermata	Pista ciclabile (pavimentazione in asfalto colorato in pasta)
Senso di marcia veicoli	Aree verdi ed aiuole
Limiti di intervento	Aiuole con ghiaia fine colorata
Stalli di sosta per disabili assegnati	Parapetto di protezione della sede
Passi carrai	Paletti con catena
Pali illuminazione di progetto	Cordonato tipo Hobag mod. Refuga
Pali illuminazione esistenti	Cordolo marciapiede in granito sp. 25 cm. marc.
Pali trazione elettrica	Cordolo in granito sp. 15 cm.
Zanella in calcestruzzo	Marcipiedi (pavimentazione in pietra di Cardoso)
Zanella in porfido	Marcipiedi (pavimentazione in asfalto tipo Sacatrasparent)
Alberature esistenti conservate	Nuove alberature
Cordonati in cls rialzati	Cordonati in pietra rialzati
Cordonati in cls a raso	Cordonati in pietra a raso
Cordonati in cls a raso con calotte metalliche	Cordonati in pietra a raso con calotte metalliche

ELABORATI DI RIFERIMENTO

REV	DATA	DESCRIZIONE	CODIFICA ELABORATO nuova emissione	CODIFICA ELABORATO di riferimento
00	31/12/11	PE-Emissione		PE FL27AR00052
0A	18/07/19	Prima emissione-Substituisce PE FL27AR00052	PI FL27AR00052	PE FL27AR00052

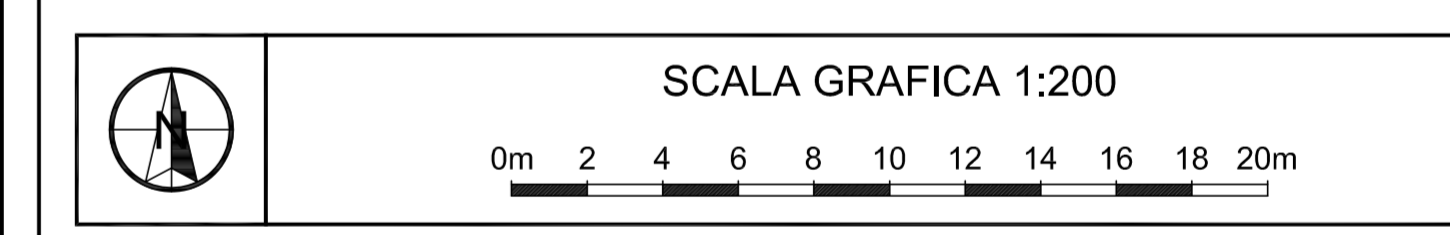

CONCEDENTE: **COMUNE DI FIRENZE**

CONCESSIONARIA: **TRAM DI FIRENZE S.p.A.**

ASSOCIAZIONE TEMPORANEA DI IMPRESE PER LA REALIZZAZIONE DEL SISTEMA TRANVIARIO FIORENTINO LINEE 2 E 3.1

CONSORZIO INTEGRA	ALSTOM Transport Global Solutions ITALIA	Ansaldo STS A Hitachi Group Company
cmb CONSORZIO METRICO E MECCANICO DI CARNO	DI.COS. s.p.a.	EcoNET
GRUPPI LAVORI PIRELLA	HITACHI Hitachi Rail Italy, SpA	Sirel

NUMERO PROGRESSIVO GENERALE

PROGETTO: **FL2** IMPIANTO: **7A1** PROGRESSIVO: **00052** FORMATO: **A0** FASE: **AS** TIPO: **12** A.S.: **27**

AS BUILT - LINEA 2

SISTEMAZIONE URBANISTICA

Planimetria

Mini-rotatorie in viale Toscana e in via Caduti di Cefalonia

INGEGNERE: **PAOLO BORGHETTI**


NOME SOCIETÀ RAGGRUPPATAE TRAFITER		CODICE SOCIETÀ RAGGRUPPATAE		
REV	DATA	DESCRIZIONE	SIR o Prof. Incaricato	A.T.I.
0A	18/07/19	Emissione definitiva As Built	S.D.A. BARRINI CALZADUQUERRE	N.A. N.A. ROMANOLLO