



SEZIONE A-A - scala 1:50

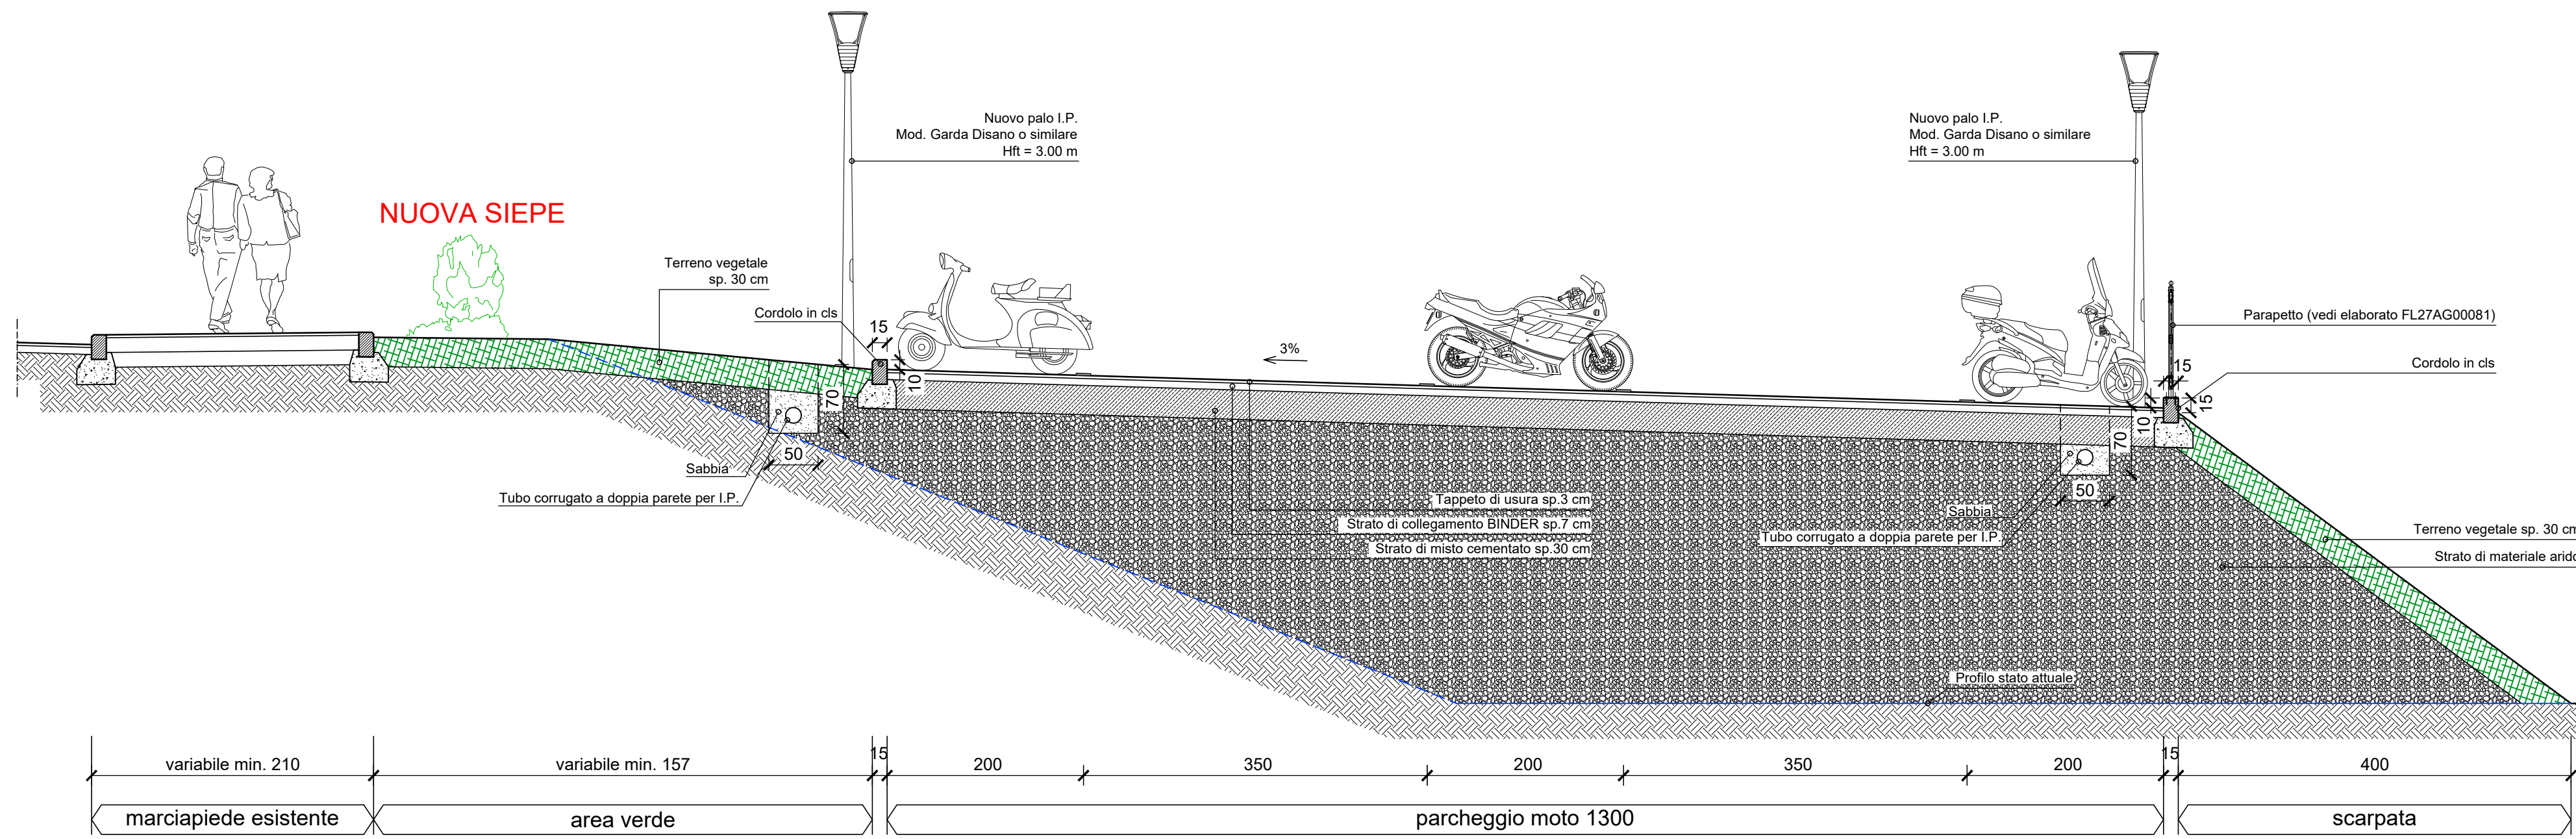

LEGENDA


- Fosso drenante
- Pozzetto d'ispezione
- Griglia raccolta acque
- Tubo drenante Ø160 microforato + TNT
- Tubo pvc Ø100 - Ø160

SEZIONE IN CORRISPONDENZA DEL TUBO DRENANTE Ø160


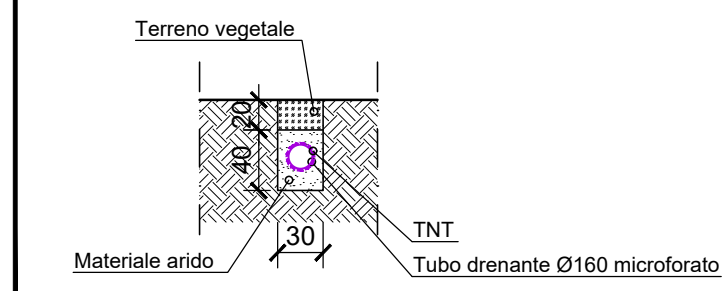


ELABORATI DI RIFERIMENTO

| REV | DATA       | DESCRIZIONE  | CODIFICA ELABORATO nuova emissione | CODIFICA ELABORATO di riferimento |
|-----|------------|--|------------------------------------|-----------------------------------|
| 0A  | 12/11/18   | PV-Prima emissione                                       |                                    | PV FL27AI00157                    |
| 0A  | 17/12/19   | AS-Emissione definitiva As Built                         | AS FL27AI00157                     | PV FL27AI00157                    |
| 0B  | 30/01/2020 | PV-Mod. segretaria e inserimento drenaggio zona giardino | PV FL27AI00157                     | AS FL27AI00157                    |

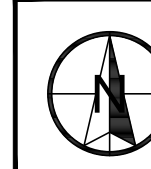

SCALA GRAFICA 1:200

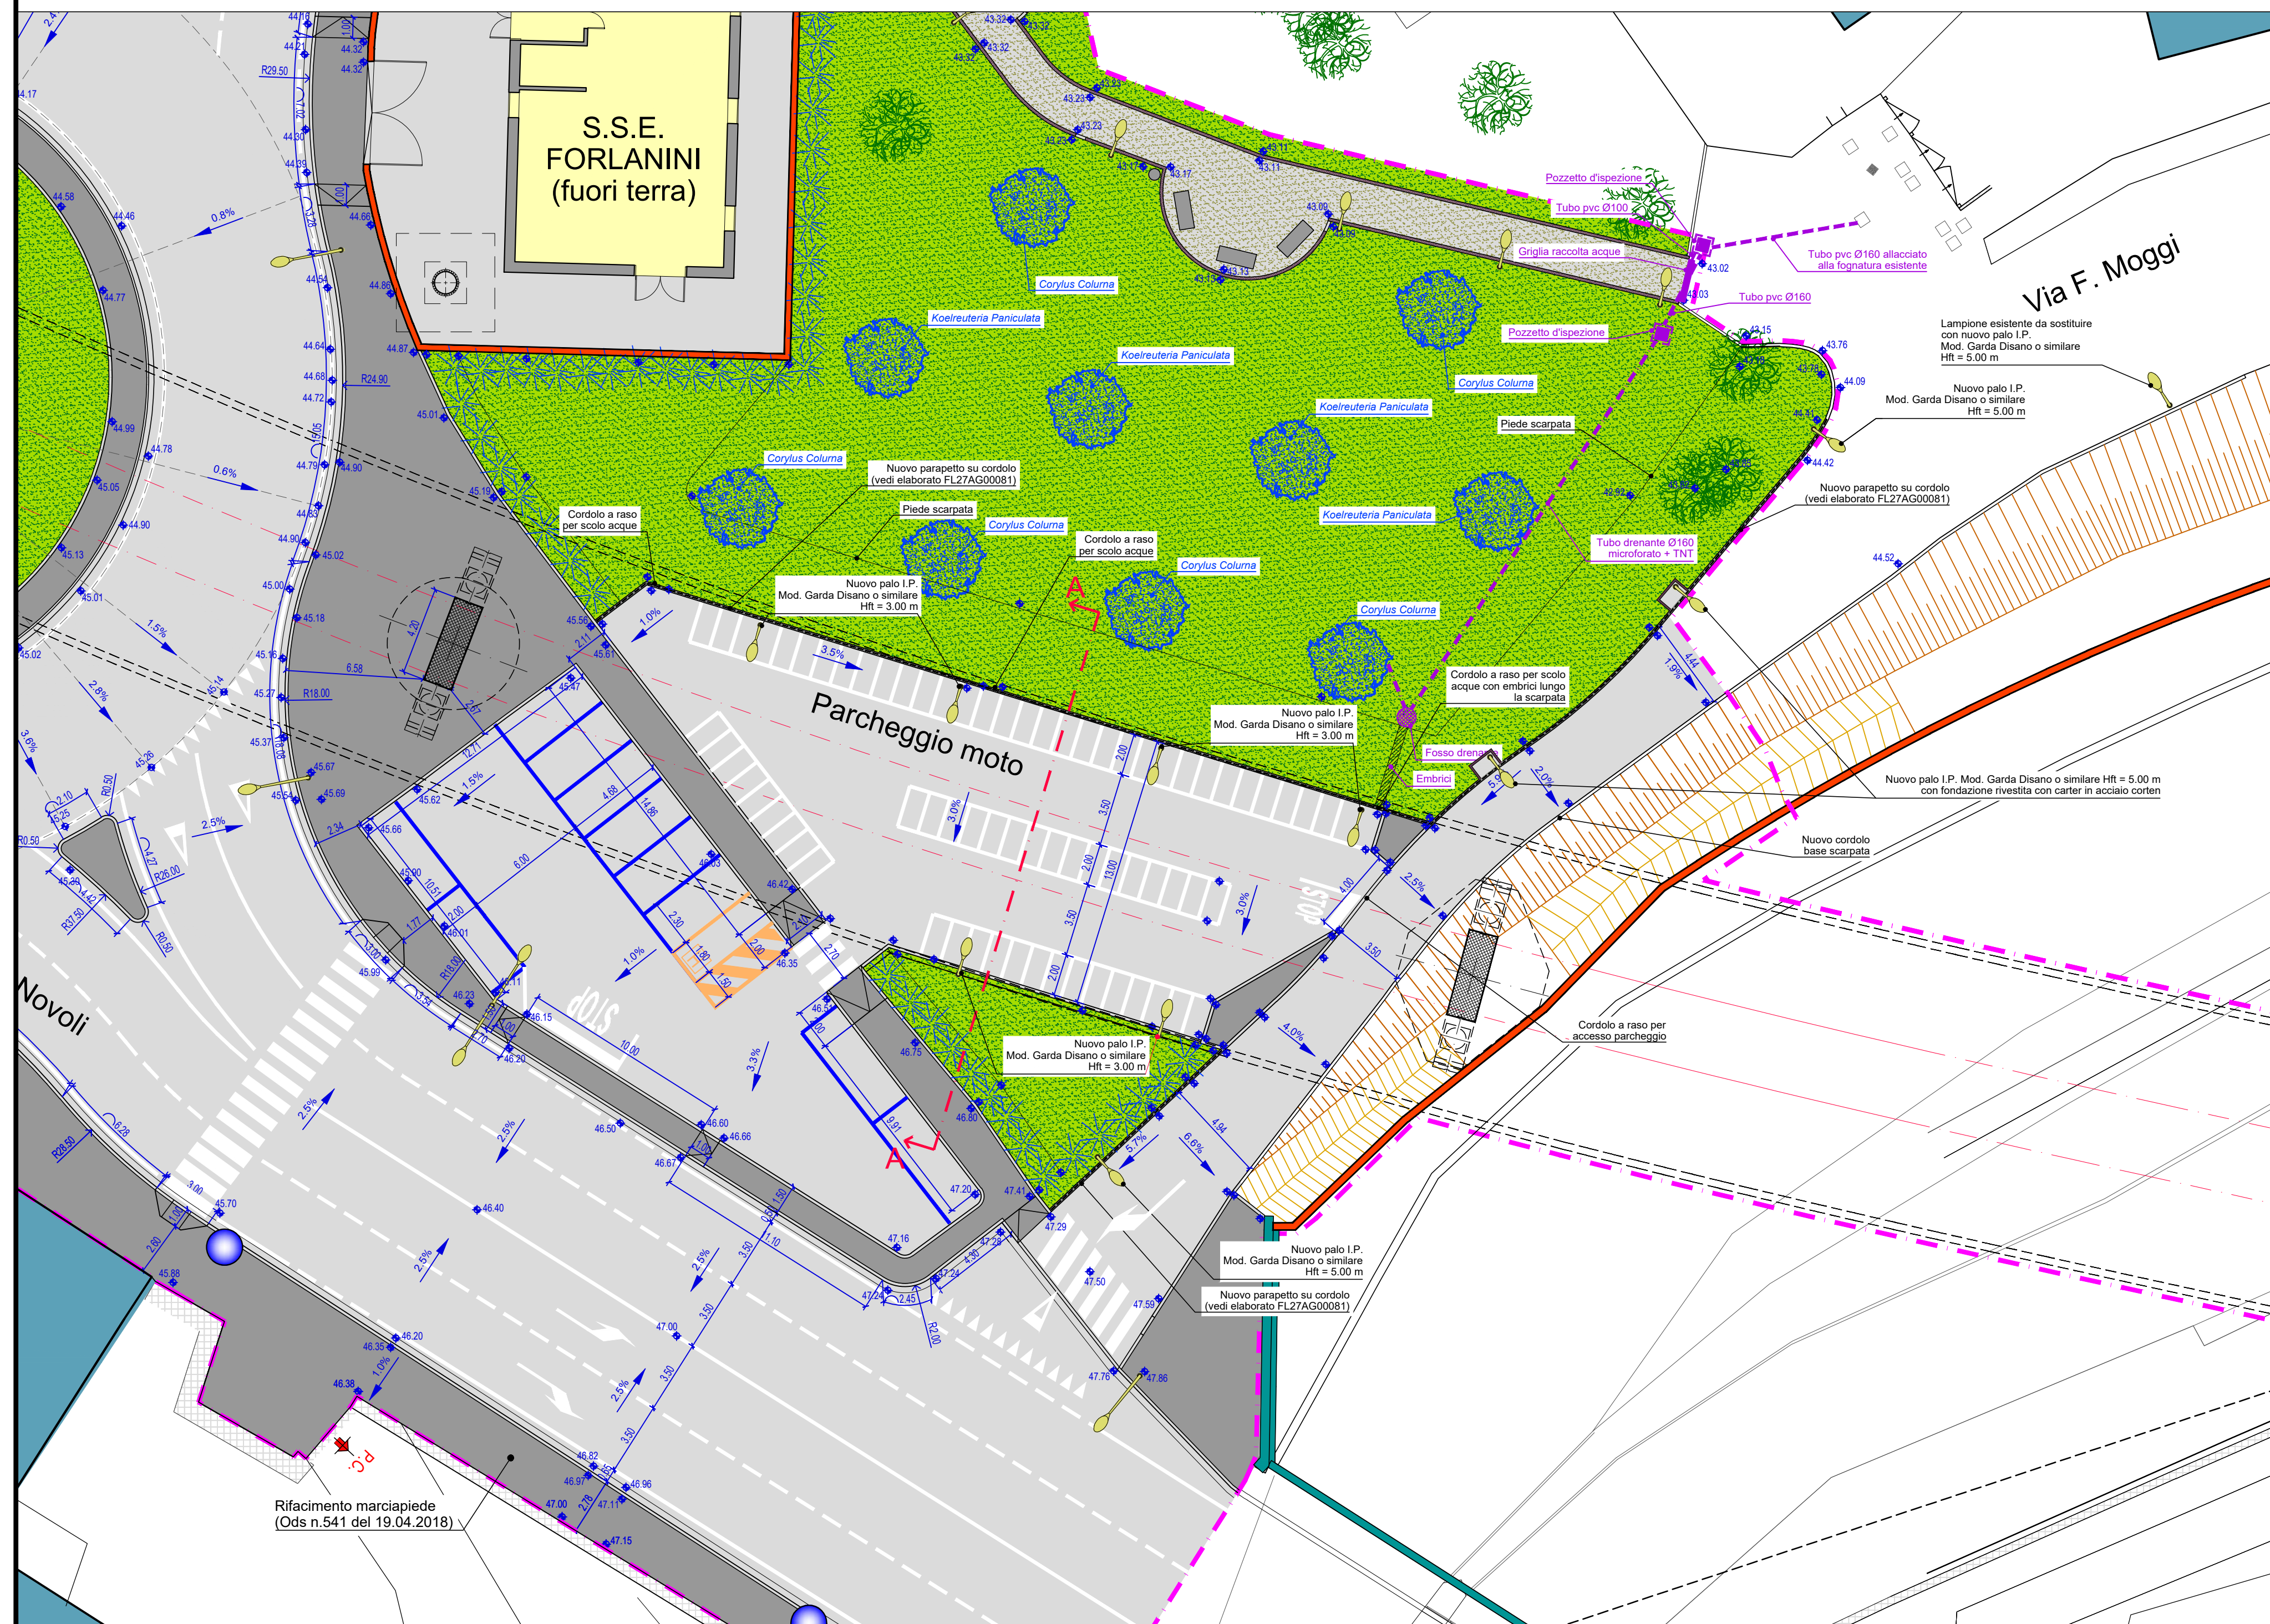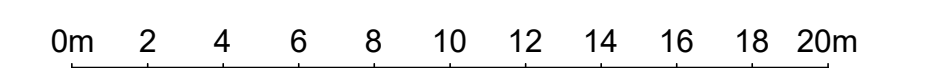

CONCEDENTE: **COMUNE DI FIRENZE**

CONCESSIONARIA: **TRAM DI FIRENZE S.p.A.**

ASSOCIAZIONE TEMPORANEA DI IMPRESE PER LA REALIZZAZIONE DEL SISTEMA TRANVIARIO FIORENTINO LINEE 2 E 3.1

|  |  |  |
|--|--|--|
|  |  |  |
|  |  |  |
|  |  |  |

NUMERO PROGRESSIVO GENERALE

| PROGETTO | IMPIANTO | PROGRESSIVO | FORMATO | FASE | TIPO | A.G. |
|----------|----------|-------------|---------|------|------|------|
| FL2      | 7A1      | 001157      | AX      | AS   | 14   | 2B   |

AS BUILT - LINEA 2  
SISTEMAZIONE URBANISTICA  
Sistemazione nuovo parcheggio moto zona giardino SSE Forlanini

INGEGNERE PROF. F. P. ...  
PROF. ING. ...  
MANDATARIA ATI COSTRUT.  
SDA progetti  
TRAM DI FIRENZE  
DL / R.U.P.

NOME/ SOCIETÀ RAGGRUPPATA/E: TRAFITER  
CODICE/ SOCIETÀ RAGGRUPPATA/E:

| REV | DATA       | DESCRIZIONE   | SR o Prof. Incaricato |            |              | A.T.I.     |           |            |
|-----|------------|---|-----------------------|------------|--------------|------------|-----------|------------|
|     |            |   | Redatto               | Verificato | Approvato    | Verificato | Approvato | Visto      |
| 0A  | 17/12/19   | Emissione definitiva As Built                             | S.D.A.                | BARNINI    | CACCIAGUERRA | N.A.       | N.A.      | ROMAGNUOLO |
| 0B  | 09/06/2020 | Emissione As Built - Mod. segretaria e drenaggio giardino | S.D.A.                | BARNINI    | CACCIAGUERRA | N.A.       | N.A.      | ROMAGNUOLO |
| 0C  | 14/12/2020 | Emissione As Built  | S.D.A.                | BARNINI    | CACCIAGUERRA | N.A.       | N.A.      | ROMAGNUOLO |