

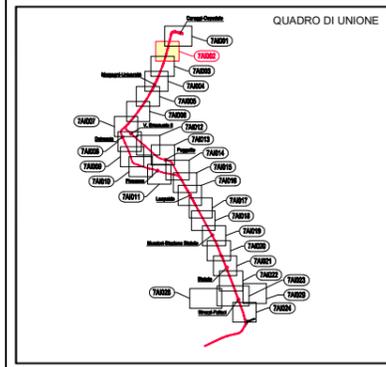


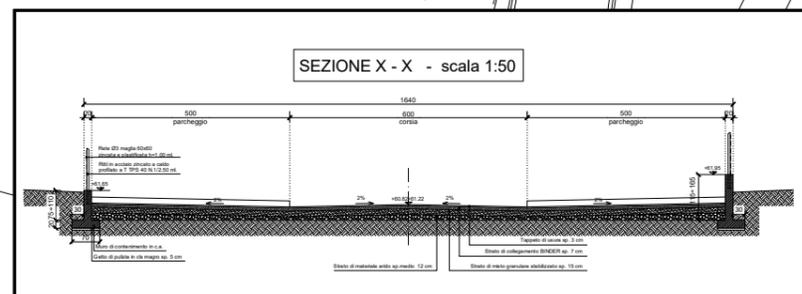LEGGENDA

	Asse del binario e verso di percorrenza		Pavimentazione in lastre di antracite magigno posate a corone 40x60cm
	Binario di linea		Marciaiedi: zona in cui prevedere rifacimento usura marciapiede
	Cordoi di bordo della sede tramviaria		Marciaiedi: pavimentazione in conglomerato bituminoso
	Banchina di fermata		Pavimentazione in cubetti in porfido color grigio ocra 10x14 cm posati a coda di pavone
	Indicazione fermata		Pavimentazione in pastrale a spacco in porfido piano naturale 40x60-50x40 posate a corone
	Senso di marcia veicoli		Piata: ciottolabile: pavimentazione in conglomerato bituminoso colorato con aggregati colore rosso e aggiunta di cespugli di ferro
	Limiti di intervento PE		Aree verdi ed aiuole
	Limiti di intervento PE VACS		Aiuole con ghiaia fine colorata
	Stati di scote per disabili assegnati		Cordoi in granito punzonato
	Passi carrai		Cordoi in c/a
	Cordonati in c/a rialzati		Cordonato Spo Hobag mod. Refuga
	Cordonati in c/a a raso		Zanella in calcestruzzo
	Cordonati in pietra rialzati		Zanella in porfido
	Cordonati in pietra a raso		Pali trazione elettrica
	Parapetto di protezione della sede		Pali illuminazione esistenti
	Paletti con catena		Pali illuminazione esistenti
	Alberature esistenti conservate		Pali illuminazione esistenti
	Nuove alberature		

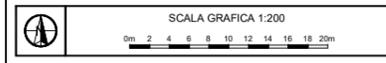

CONCEDENTE: **COMUNE DI FIRENZE**

CONCESSIONARIA: **TRAM DI FIRENZE S.p.A.**

ASSOCIAZIONE TEMPORANEA DI IMPRESE PER LA REALIZZAZIONE DEL SISTEMA TRANVIARIO FIORENTINO LINEE 2 E 3-1

AS BUILT - LINEA 3.1
SISTEMAZIONI URBANISTICHE
Planimetria
tratta: Viale G. B. Morgagni
dal km 0+200 al km 0+300

PROF. REDATTORE: **SDAprogetti**

PROGETTO: **AS BUILT - LINEA 3.1**

TRATTO: **02**

REVISIONI:

REV	DATA	DESCRIZIONE	REV	DATA	DESCRIZIONE
01	05/11/14	Emissione planimetria AS BUILT (Viale Morgagni)	01	05/11/14	Emissione planimetria AS BUILT (Viale Morgagni)
