


LEGENDA

Asse del binario e verso di percorrenza	Pavimentazione in lastre di arenaria magino posate a corere 40x60cm
Binario di linea	Marciapiedi: zona in cui prevedere rifacimento usura marciapiede
Cordoli di bordo della sede tranviaria	Marciapiedi: pavimentazione in conglomerato bituminoso
Banchina di fermata	Pavimentazione in cubetti in porfido color grigio ocra 10x14 cm posati a coda di pavone
Indicazione fermata	Pavimentazione in piastrelle a spacco in porfido piano naturale 40x60-50-40 posate a corere
Senso di marcia veicoli	Pista ciclabile: pavimentazione in conglomerato bituminoso colorato con aggregati colore rosso e aggiunta di ossido di ferro
Limiti di intervento PE	Aree verdi ed aiuole
Limiti di intervento PE VACS	Aiuole con ghiaia fine colorata
Stalli di sosta per disabili assegnati	Cordolo in granito punzonato
Passi carrai	Cordolo in cls
Cordoni in cls rialzati	Cordolato tipo Hobag mod. Refuga
Cordoni in cls a raso	Zanella in calcestruzzo
Cordoni in pietra rialzati	Zanella in porfido
Cordoni in pietra a raso	Pali trazione elettrica
Parapetto di protezione della sede	Pali illuminazione di progetto
Paletti con catena	Pali illuminazione esistenti
Alberature esistenti conservate	
Nuove alberature	

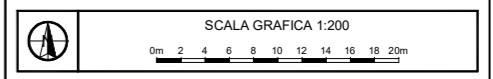

CONCEDENTE: **COMUNE DI FIRENZE**

CONCESSIONARIA: **TRAM DI FIRENZE S.p.A.**

ASSOCIAZIONE TEMPORANEA DI IMPRESE PER LA REALIZZAZIONE DEL SISTEMA TRANVIARIO FIORENTINO LINEE 2 E 3.1

CONSORZIO INTEGRA, ALSTOM, Ansaldo STS, cmb, DI.CO.S. s.p.a., EgoNET, CONFIN LAVORI PUBBLICI, HITACHI, J. Sirti

PROGETTO: [FL3] [7A1] [0A] [0] [0] [4] | FORMA: [A] [0] [A] [S] | FOGLIO: [1] [2] | [3] [R]

AS BUILT - LINEA 3.1
SISTEMAZIONI URBANISTICHE
Planimetria
tratta: Viale G. B. Morgagni
dal km 0+450 al km 0+600

PROF. INCARICATO: SDAprogetti | TRAM DI FIRENZE | DI / RUP

REV	DATA	DESCRIZIONE	S/R o Prof. Incaricato	A.T.I.
01	10/05/18	Emissione pratica AS BUILT (solo sede Tramviaria)	S.D.A.	MORCA, COCCALUMINI, N.A., N.A., TORRE
02	24/05/18	Emissione pratica AS BUILT (Viale Morgagni)	S.D.A.	MORCA, COCCALUMINI, N.A., N.A., TORRE
03	21/07/18	Emissione definitiva AS BUILT	S.D.A.	MORCA, COCCALUMINI, N.A., N.A., TORRE

ELABORATORI DI RIFERIMENTO

REV	DATA	DESCRIZIONE	CODIFICA ELABORATO nuova emissione	CODIFICA ELABORATO di riferimento
01	30/04/09	PE-Emissione	PE FL37A00004	PE FL37A00004
02	05/08/10	PE-Emissione a seguito iterativo S.I.U.C.	PE FL37A00004	PE FL37A00004
03	22/11/10	PE-Emissione per recepimento prescrizioni gli impianti	PE FL37A00004	PE FL37A00004
04	05/03/11	PE-Emissione per recepimento prescrizioni urbanistiche	PE FL37A00004	PE FL37A00004
05	11/03/18	PE-Emissione AS BUILT a corriere PE FL37A00004	PE FL37A00004	PE FL37A00004
06	14/05/17	PE-Emissione pratica AS BUILT (Viale Morgagni)	PE FL37A00004	PE FL37A00004
07	25/05/18	PV-Finiva emissione. Rev. Def. S. S. 484	PV FL37A00004	PV FL37A00004
08	25/05/17	AS-Emissione AS BUILT	AS FL37A00004	PV FL37A00004
09	18/07/17	AS-Emissione AS BUILT (Viale Morgagni)	AS FL37A00004	AS FL37A00004