


LEGENDA

	Asse del binario e verso di percorrenza		Pavimentazione in lastre di arenaria magno posate a corriere 40x60cm
	Binario di linea		Marciaiedi: zona in cui prevedere rifacimento usura marciaiede
	Cordoli di bordo della sede tranviaria		Marciaiedi: pavimentazione in conglomerato bituminoso
	Banchina di fermata		Pavimentazione in cubetti in porfido color grigio ocra 10x14 cm posati a coda di pavone
	Indicazione fermata		Pavimentazione in piastrelle a spacco in porfido piano naturale 40x60-50-40 posate a corriere
	Senso di marcia veicoli		Piata ciclabile: pavimentazione in conglomerato bituminoso colorato con aggregati colore rosso e aggiunta di ossido di ferro
	Limiti di intervento PE		Area verdi ed aiuole
	Limiti di intervento PE VACS		Aiuole con ghiaia fine colorata
	Stalli di sosta per disabili assegnati		Cordolo in granito punzonato
	Passi carrai		Cordolo in c/s
	Cordonati in c/s rialzati		Cordonato tipo Hobag mod. Refuga
	Cordonati in c/s a raso		Zanella in calcestruzzo
	Cordonati in pietra rialzati		Zanella in porfido
	Cordonati in pietra a raso		Parapetto di protezione della sede
	Parapetto di protezione della sede		Pali trazione elettrica
	Paletti con catena		Pali illuminazione di progetto
	Alberature esistenti conservate		Pali illuminazione esistenti
	Nuove alberature		

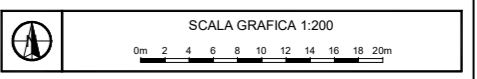

CONCEDENTE: **COMUNE DI FIRENZE**

CONCESSIONARIA: **TRAM DI FIRENZE S.p.A.**

ASSOCIAZIONE TEMPORANEA DI IMPRESE PER LA REALIZZAZIONE DEL SISTEMA TRANVIARIO FIORENTINO LINEE 2 E 3.1

NUMERO PROGETTO GENERALE: []

PROGETTO: []

AS BUILT - LINEA 3.1

SISTEMAZIONI URBANISTICHE

Planimetria

tratta: Viale G. B. Morgagni dal km 0+600 al km 0+750

PROF. INCARICATO: **SDAprogetti**

ING. PAOLO BOGNATI

ING. PAOLO VEGGIÒ

REV	DATA	DESCRIZIONE	S.P. o Prof. Incaricato	A.T.I.
01	10/05/18	Emissione cartella AS BUILT (solo sede Torino)	S.D.A.	MOSCA
02	24/05/18	Emissione cartella AS BUILT (Viale Morgagni)	S.D.A.	MOSCA
03	31/07/18	Emissione definitiva AS BUILT	S.D.A.	MOSCA

ELABORATI DI RIFERIMENTO

REV	DATA	DESCRIZIONE	CODIFICA ELABORATO di riferimento	CODIFICA ELABORATO di riferimento
01	30/04/16	PE Emersione	PE FL37A00005	PE FL37A00005
02	30/04/16	PE Emersione a seguito iterazione R.I.N.A.	PE FL37A00005	PE FL37A00005
03	22/11/16	PE Variante per recupero alberature già esistenti	PE FL37A00005	PE FL37A00005
04	06/03/17	PE Variante per recupero alberature già esistenti	PE FL37A00005	PE FL37A00005
05	11/04/18	PE Variante a seguito iterazione R.I.N.A.	PE FL37A00005	PE FL37A00005
06	05/05/17	AS Emersione AS BUILT	AS FL37A00005	PI FL37A00005
07	18/07/17	AS Emersione AS BUILT	AS FL37A00005	AS FL37A00005