



ELABORATI DI RIFERIMENTO

REV	DATA	DESCRIZIONE	CODIFICA ELABORATO nuova emissione	CODIFICA ELABORATO di riferimento
00	30/04/09	PE-Emissione	PE FL37A00009	PE FL37A00009
01	30/09/10	PE-Rivisione a seguito Istruttoria R.I.N.A.	PE FL37A00009	PE FL37A00009
02	30/09/15	PE-Chiusura per recupero pedonatori esistenti	PE FL37A00009	PE FL37A00009
03	10/03/16	PE-Ricostruzione pista ciclabile	PE FL37A00009	PE FL37A00009
04	03/03/17	P.V. Prima emissione-Sostituzione PE FL37A00009	PV FL37A00009	PE FL37A00009
05	10/05/18	AS-Emissione parcella AS BUILT (solo sede Tramvi)	AS FL37A00A009	PV FL37A00009
06	31/07/18	AS-Emissione definitiva AS BUILT	AS FL37A00A009	AS FL37A00A009
07	17/09/18	P.V. Ricostruzione ODS n. 608 del 13/09/2018	PV FL37A00009	AS FL37A00A009

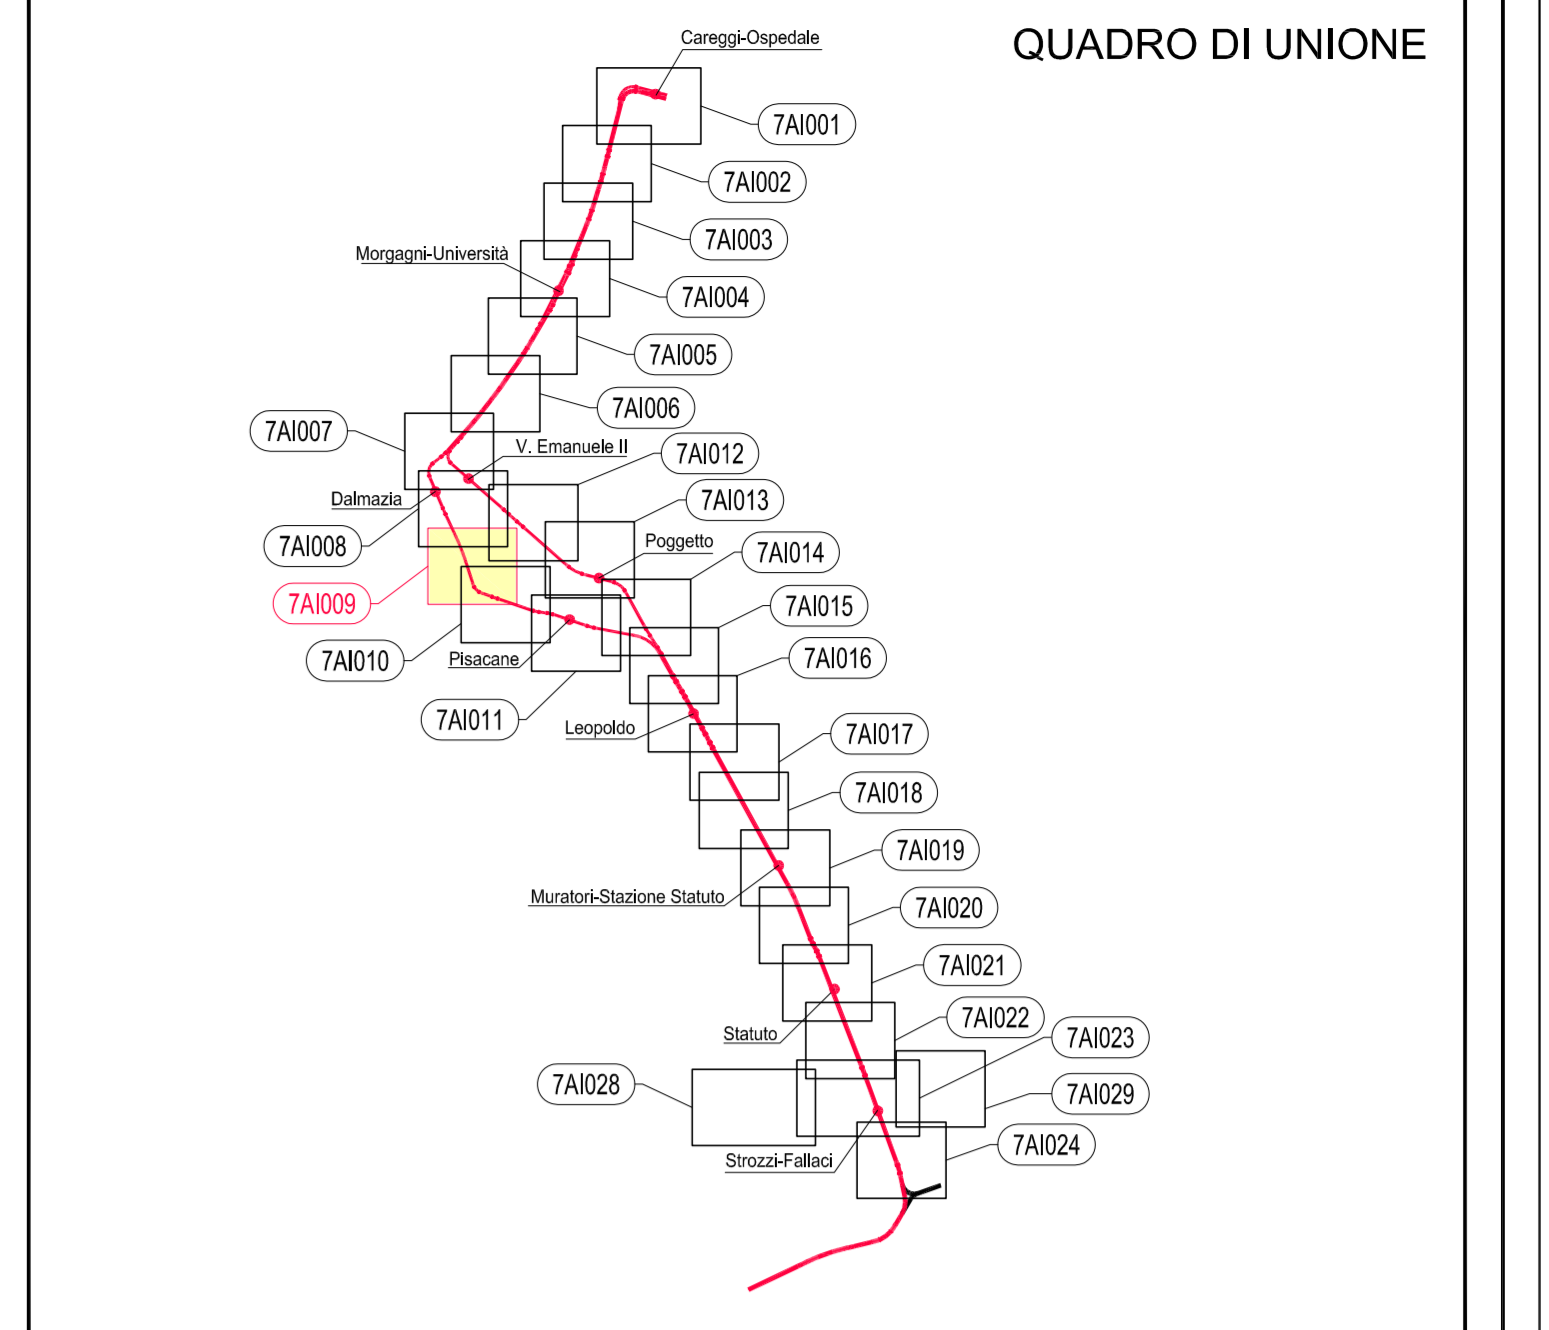

LEGENDA

Asse del binario e verso di percorrenza	Pavimentazione in lastre di arenaria macigno posate a corere 40x60cm
Binario di linea	Marciaiedi: zona in cui prevedere rifacimento usura marciapiede
Cordoli di bordo della sede tramviaria	Marciaiedi: pavimentazione in conglomerato bituminoso
Banchina di fermata	Pavimentazione in cubetti in porfido color grigio oca 10x14 cm posati a coda di pavone
Indicazione fermata	Pavimentazione in piastrelle a spacco in porfido piano naturale 40x60-60-40 posate a corere
Senso di marcia veicoli	Pista ciclabile: pavimentazione in conglomerato bituminoso colorato con aggregati colore rosso e aggiunta di ossido di ferro
Limiti di intervento PE	Are verdi ed aiuole
Limiti di intervento PE VACS	Aluole con ghiaia fine colorata
Stalli di sosta per disabili assegnati	Cordolo in granito punzonato
Passi carrai	Cordolo in ds
Cordonati in cls rialzati	Cordonato tipo Hobag mod. Refuga
Cordonati in cls a raso	Zanella in calcestruzzo
Cordonati in pietra rialzati	Zanella in porfido
Cordonati in pietra a raso	
Parapetto di protezione della sede	Pali trazione elettrica
Paletti con catena	Pali illuminazione di progetto
Alberature esistenti conservate	Pali illuminazione esistenti
Nuove alberature	

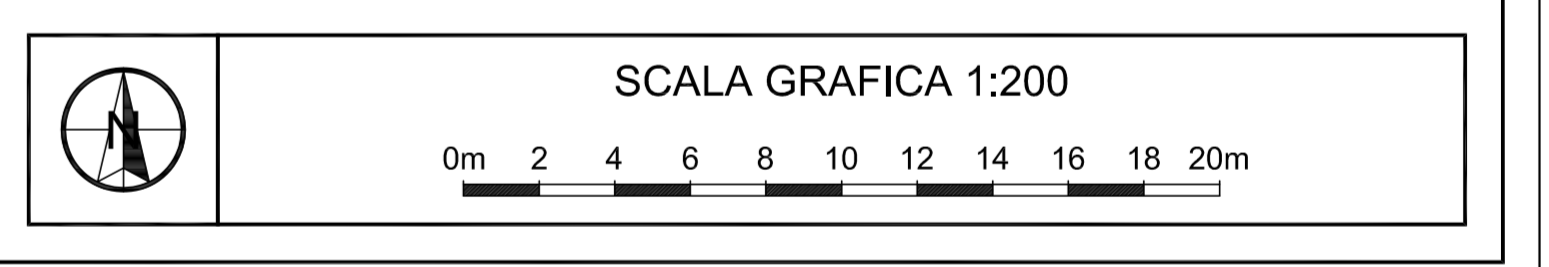

CONCEDENTE: **COMUNE DI FIRENZE**

CONCESSIONARIA: **TRAM DI FIRENZE S.p.A.**

ASSOCIAZIONE TEMPORANEA DI IMPRESE PER LA REALIZZAZIONE DEL SISTEMA TRANVIARIO FIORENTINO LINEE 2 E 3.1

CONSORZIO INTEGRA, ALSTOM Transport Global Solutions, Ansaldo STS, cmb, DICOS s.p.a., EgoNET, HITACHI Hitachi Rail Italy, SpA, Sirti

NUMERO PROGRESSIVO GENERALE

PROGETTO: FIL3 | IMPIANTO: 7|A|1 | PROGRESSIVO: 0|A|0|0|9 | FORNITO: A 0 | FASE: A|S | TIPO: 1|2 | A.S.: 3|N

AS BUILT - LINEA 3.1

SISTEMAZIONI URBANISTICHE

Planimetria tratta: Via F. Corridoni - Via Pisacane dal km 1+200 al km 1+300

PROGETTATO: S.P.A. PROGETTI

MANIFATTURA ATTI COSTRUTTI

TRAM DI FIRENZE | DL / RUP:

NOME SOCIETA' RAGGRUPPATAE: TRAFITER | CODICE SOCIETA' RAGGRUPPATAE:

REV	DATA	DESCRIZIONE	SR o Prof. Incaricato	A.T.I.
01	10/05/18	Emissione parcella AS BUILT (solo sede Tramvi)	S.D.A. MOSICA	CAVIGLIARINI N.A. TORRE
02	31/07/18	Emissione definitiva AS BUILT	S.D.A. MOSICA	CAVIGLIARINI N.A. TORRE
03	05/09/19	Emissione AS Built - Recep. ODS n. 608 del 13/09/18	S.D.A. BARNINI	CAVIGLIARINI N.A. ROMAGNOLI