


LEGENDA

Asse del binario e verso di percorrenza	Marciapiedi: pavimentazione in pietra arenaria estradura di Firenze con sabbia a spina e cordolo in granito punzonato
Binario di linea	Pavimentazione in pietra forte fiammata in continuità con la pavimentazione di Via degli Avelli
Cordoli di bordo della sede tranviaria	Marciapiedi: zona in cui prevedere rifacimento usura marciapiede
Banchina di fermata	Marciapiedi: pavimentazione in conglomerato bituminoso
Indicazione fermata	Pavimentazione in lastre di simipietra tipo nuova pavimentazione esterna Stazione SMN
Senso di marcia veicoli	Pavimentazione in cubetti di porfido tipo nuova pavimentazione esterna Stazione SMN
Limiti di intervento PE	Pavimentazione in cemento architettonico con inerti a vista tipo P.zza Adua
Limiti di intervento PE VACS	Pavimentazione in conglomerato con bitume trasparente (colore terre toscane o grigio)
Stalli di sosta per disabili assegnati	Pista ciclabile: pavimentazione in conglomerato bituminoso colorato con aggregati colore rosso e aggiunta di ossido di ferro
Passi carrai	Aree verdi ed aiuole
Cordonati in cls rialzati	Cordolo in granito punzonato
Cordonati in cls a raso	Cordolo in cls
Cordonati in pietra rialzati	Cordonato tipo Hobag mod. Refuga
Cordonati in pietra a raso	
Parapetto di protezione della sede	
Paletti con catena	Pali trazione elettrica
Alberature esistenti conservate	Pali illuminazione di progetto
Nuove alberature	Pali illuminazione esistenti

ELABORAZIONI DI RIFERIMENTO

REV	DATA	DESCRIZIONE	CODIFICA ELABORATO	CODIFICA ELABORATO
SA	1/05/17	PE Prima emissione	PI FL27AIV005	PE FL27AIV005
SA	2/05/18	PI Prima emissione, sostituzione PE FL27AIV005	PI FL27AIV005	PE FL27AIV005

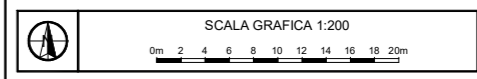

CONCEDENTE: **COMUNE DI FIRENZE**

CONCESSIONARIA: **TRAM DI FIRENZE S.p.A.**

ASSOCIAZIONE TEMPORANEA DI IMPRESE PER LA REALIZZAZIONE DEL SISTEMA TRANVIARIO FIORENTINO LINEE 2 E 3.1

PROGETTO: **FL2** | APPROVATO: **7A11** | PROSEGUIMENTO: **0V01015** | FORMATO: **A0** | ALI: **12** | 2013

AS BUILT - LINEA 2
SISTEMAZIONI URBANISTICHE
Planimetria
tratta: Via Valfonda
dal km 0+350 al km 0+500

PROF. INCARICATO: **SDA progetti**
Ing. Paolo Boglietti
Ing. Paolo Vergallo

TRAM DI FIRENZE S.p.A. | S.p.A. | S.p.A.

NOME/SOCIETÀ RAGGRUPPATAE: **TRAFITER** | CODICE/SOCIETÀ RAGGRUPPATAE: **TRAFITER**

REV	DATA	DESCRIZIONE	SR o Prof. Incaricato	A.T.I.
SA	1/05/18	Revisione planimetria AS BUILT	S.D.A.	SDA MORSA DUCOMINI N.A. N.A.
SB	2/05/18	Revisione definitiva AS BUILT	S.D.A.	MORSA DUCOMINI N.A. N.A.