


LEGENDA




- Asse del binario e verso di percorrenza
- Binario di linea
- Cordoli di bordo della sede tranviaria
- Banchina di fermata
- Indicazione fermata
- Senso di marcia veicoli
- Limiti di intervento
- Stalli di sosta per disabili assegnati
- Passi carrai
- Pali illuminazione di progetto
- Pali illuminazione esistenti
- Zanella in calcestruzzo
- Zanella in porfido
- Alberature esistenti conservate
- Cordonati in dis rialzati
- Cordonati in cis a raso
- Cordonati in dis a raso con calotte metalliche
- Marcialedi (pavimentazione in conglomerato bituminoso)
- Marcialedi (Pavimentazione in pietra fiammata in continuità con la pavimentazione di Via degli Avelli)
- Marcialedi (pavimentazione in lastre di arenaria marino subbotte)
- Pavimentazione in conglomerato con bitume trasparente (colore terre toscane o grigio)
- Pista ciclabile (pavimentazione in asfalto colorato in pasta)
- Are verdi ed aiuole
- Aiuole con ghiaia fine colorata
- Parapetto di protezione della sede
- Paletti con catena
- Cordonato tipo Hobag mod. Refuga
- Cordolo marcialedi in granito sp. 25 cm, marc.
- Cordolo in granito sp. 15 cm.
- Marcialedi (pavimentazione in pietra di Carrara)
- Marcialedi (pavimentazione in asfalto tipo Sacatrasparent)
- Nuove alberature
- Cordonati in pietra rialzati
- Cordonati in pietra a raso
- Cordonati in pietra a raso con calotte metalliche

ELABORATI DI RIFERIMENTO

REV	DATA	DESCRIZIONE	CODIFICA ELABORATO nuova emissione	CODIFICA ELABORATO di riferimento
01	30/04/18	PE-Emissione	PE FL27A00027	PE FL27A00027
0A	20/05/19	PE-Ricezione a seguito sanatoria R.U.N.A.	PE FL27A00027	PE FL27A00027
0A	20/04/19	PV-Emissione-Sostituzione PE FL2-7A00027	PV FL27A00027	PE FL27A00027
0A	13/01/19	PI-Prelim. emissione - Rev. per 098-010 del 11/08/17	PI FL27A00027	PI FL27A00027
0A	23/05/19	PA-Appuntamento SU area presso Via Zeffirini	PA FL27A00027	PI FL27A00027
0A	23/05/19	AS-Emissione AS.BULL.1	AS FL27A00027	PI FL27A00027
0C	12/08/19	PI-Pubblic. Muro D, P.H. n. 19891-010, del 1/08/19	PI FL27A00027	AS FL27A00027

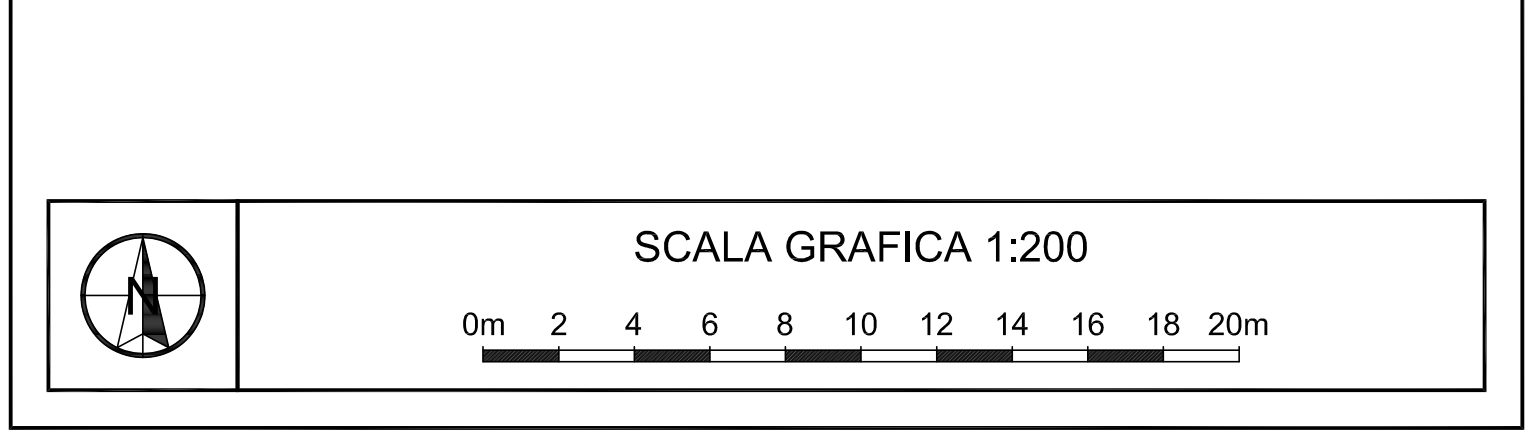

LA SOLUZIONE PROGETTUALE DELLA STAZIONE ALTA VELOCITÀ È APPROVATA IN COLLABORAZIONE CON LE AZIENDE SERVICI

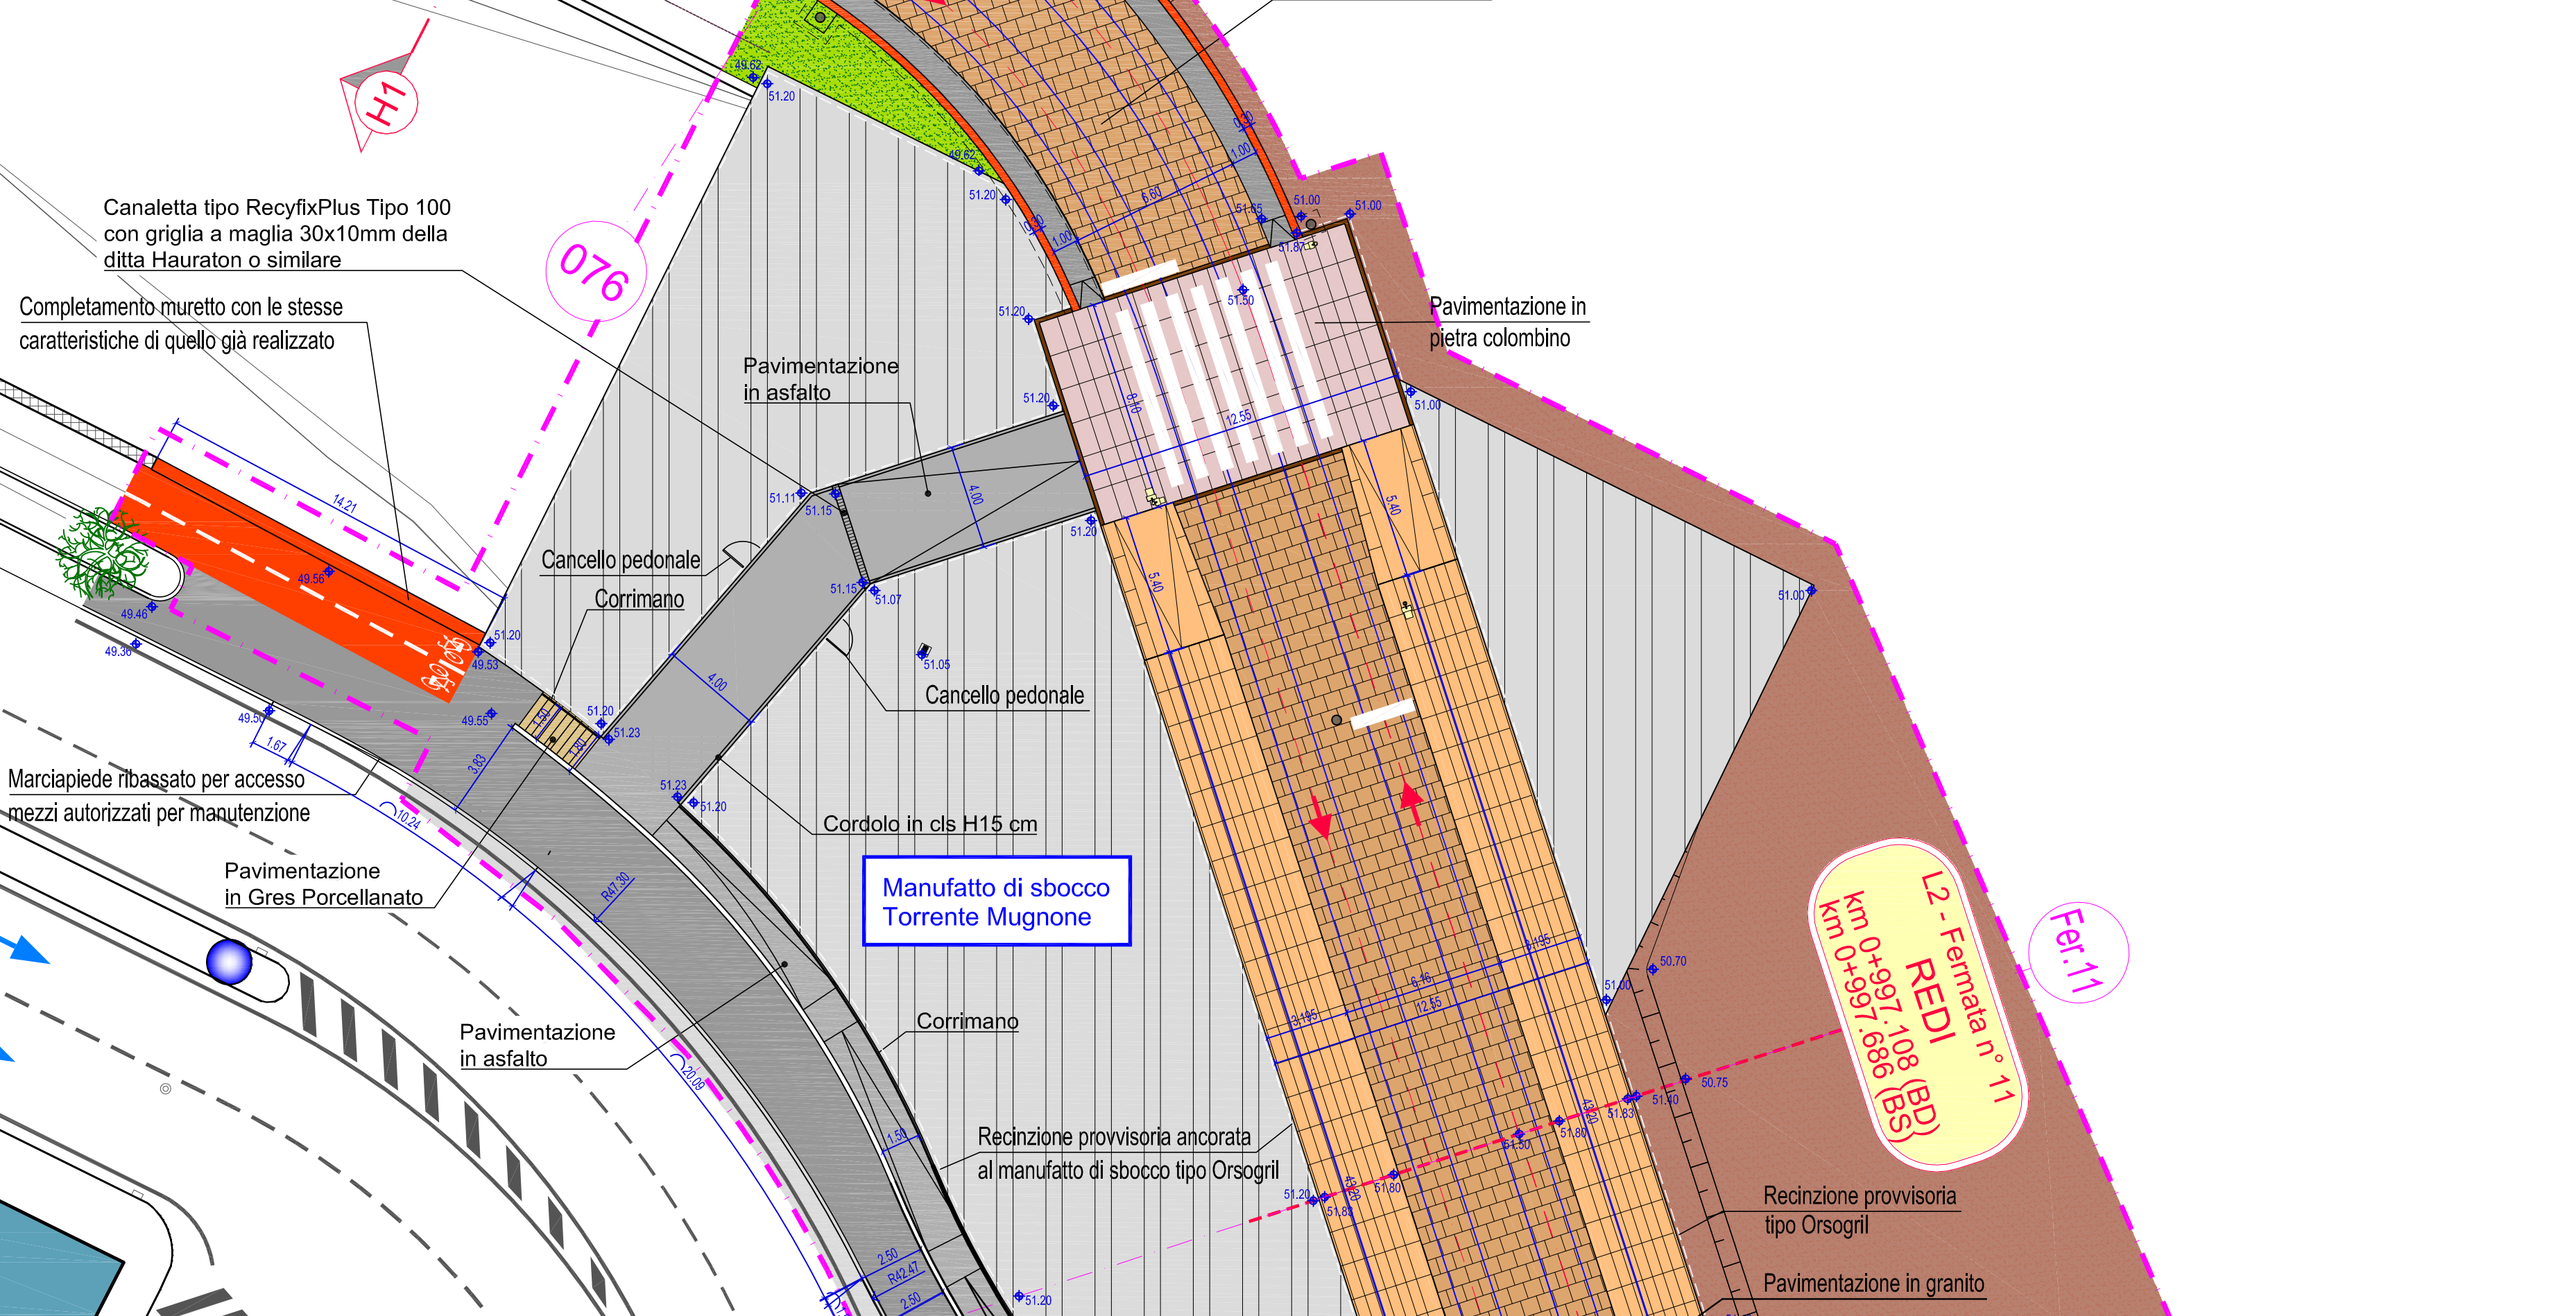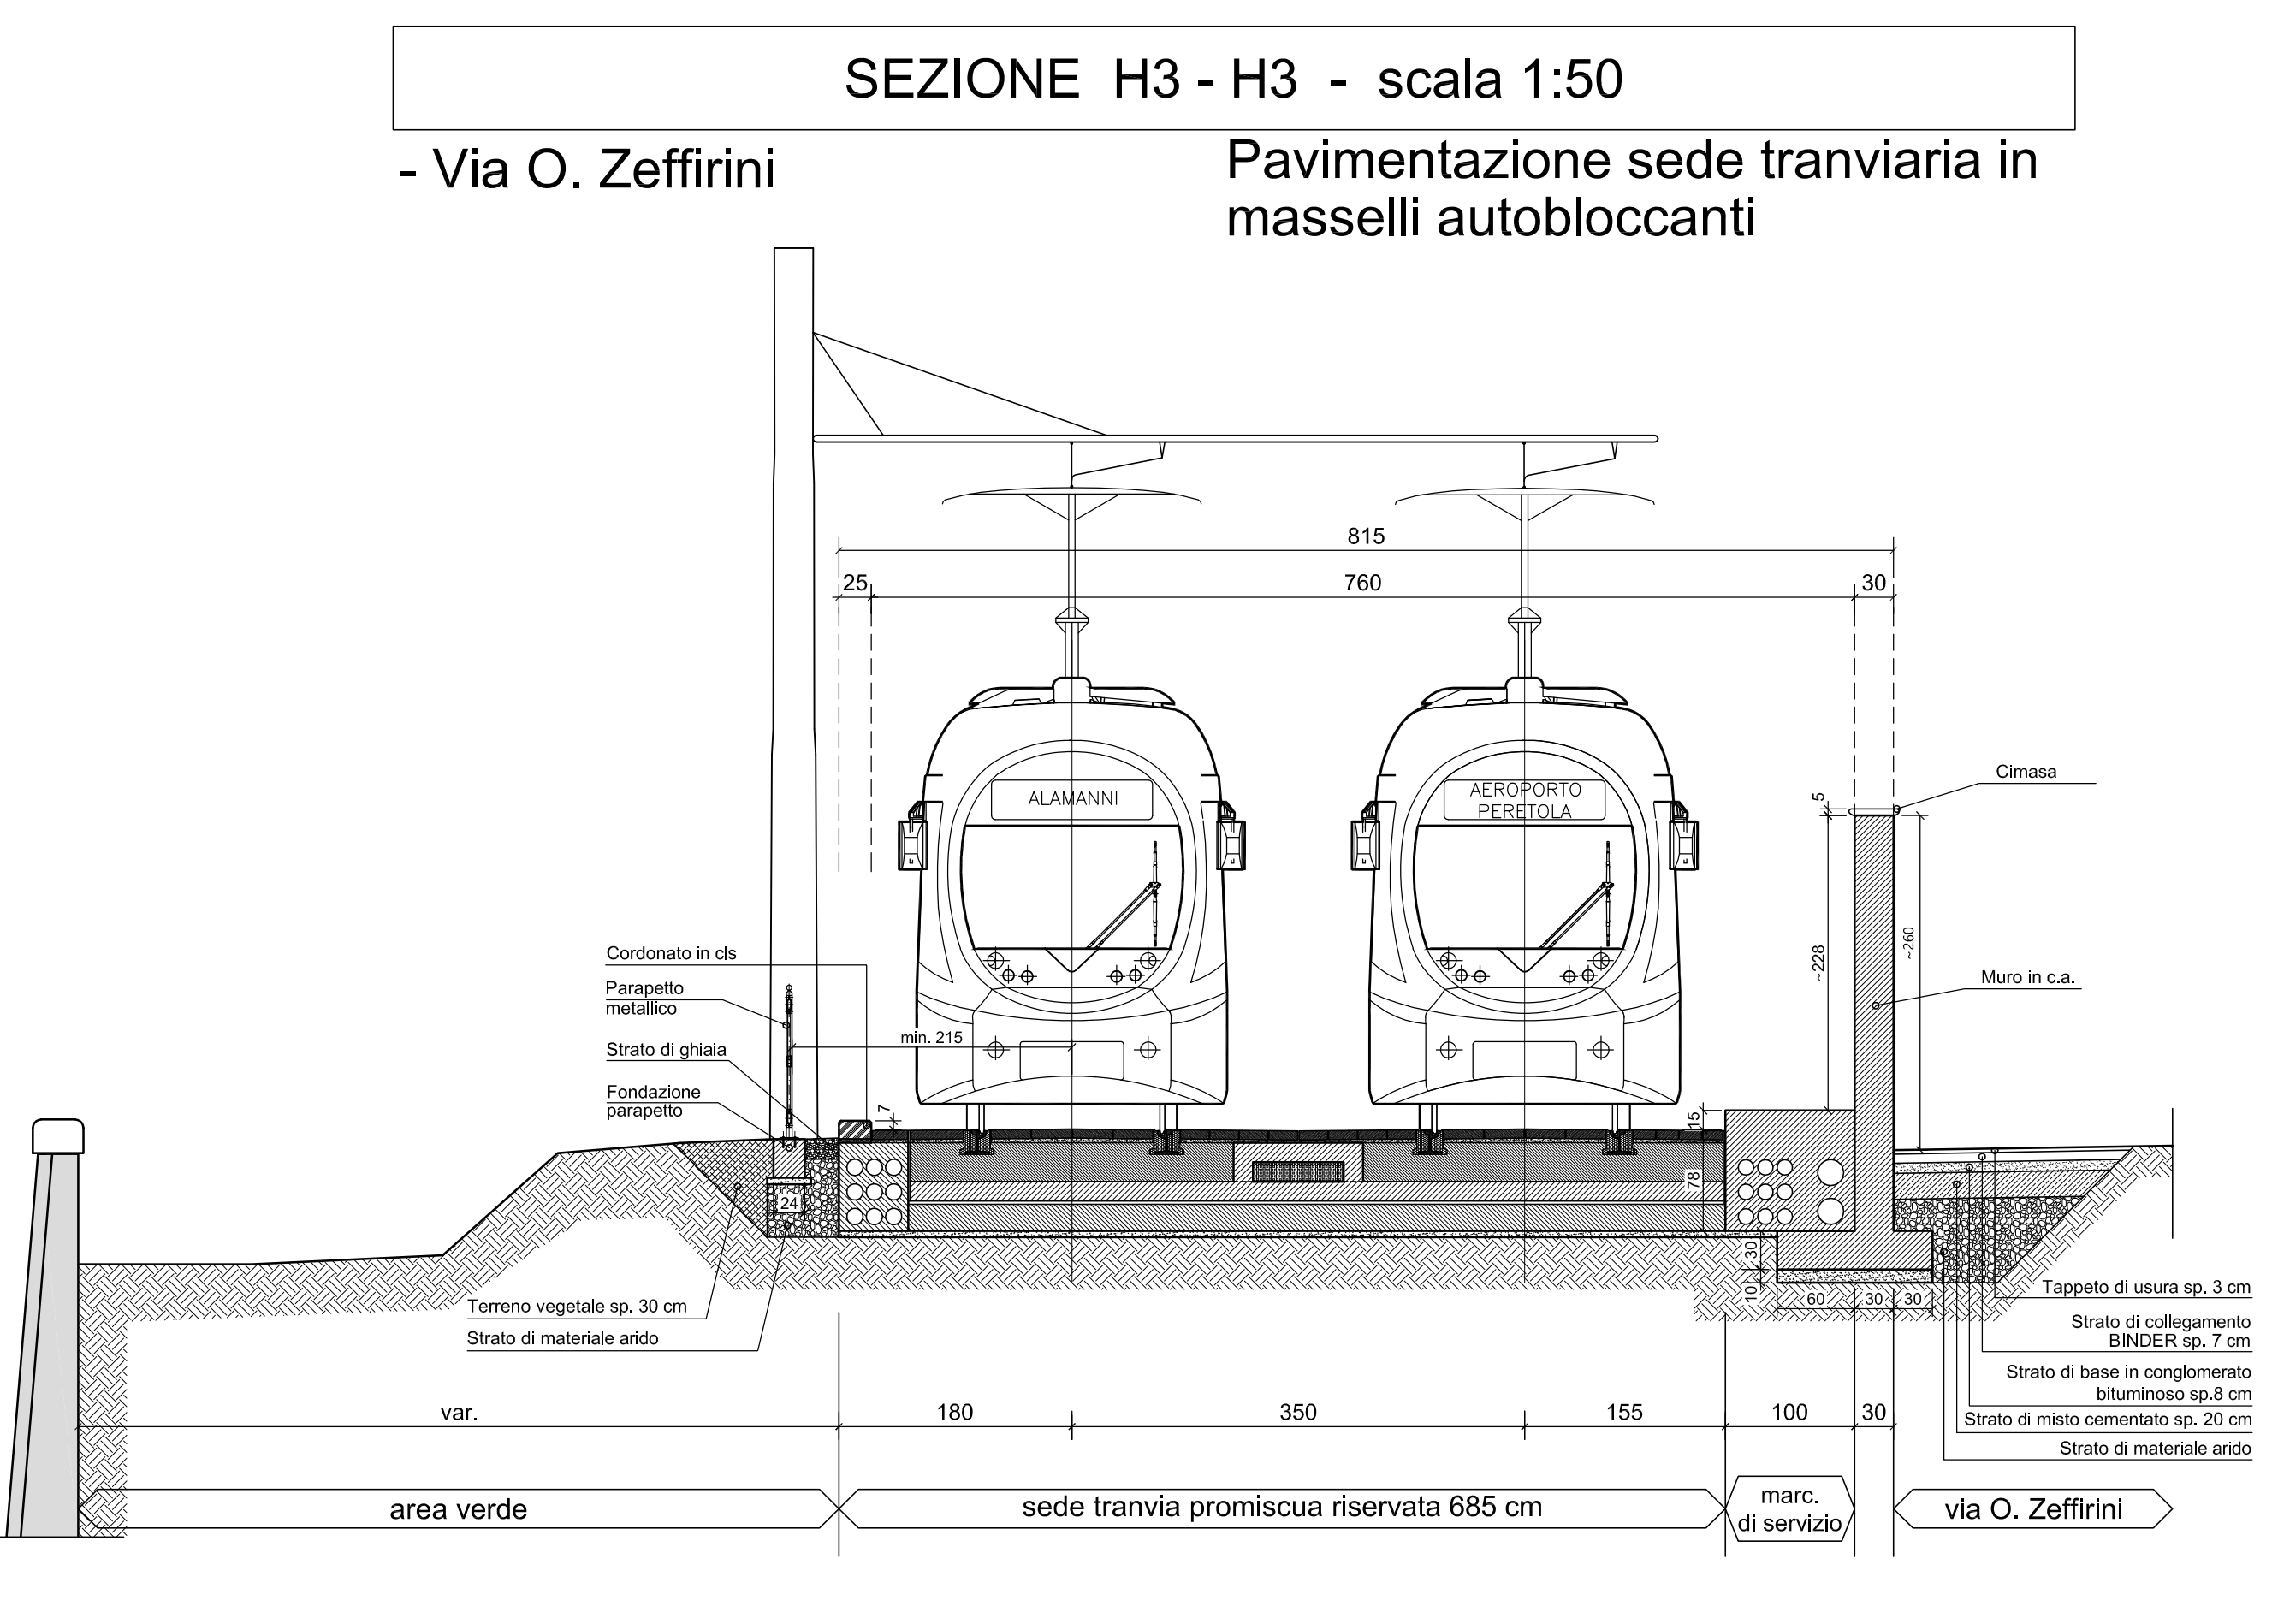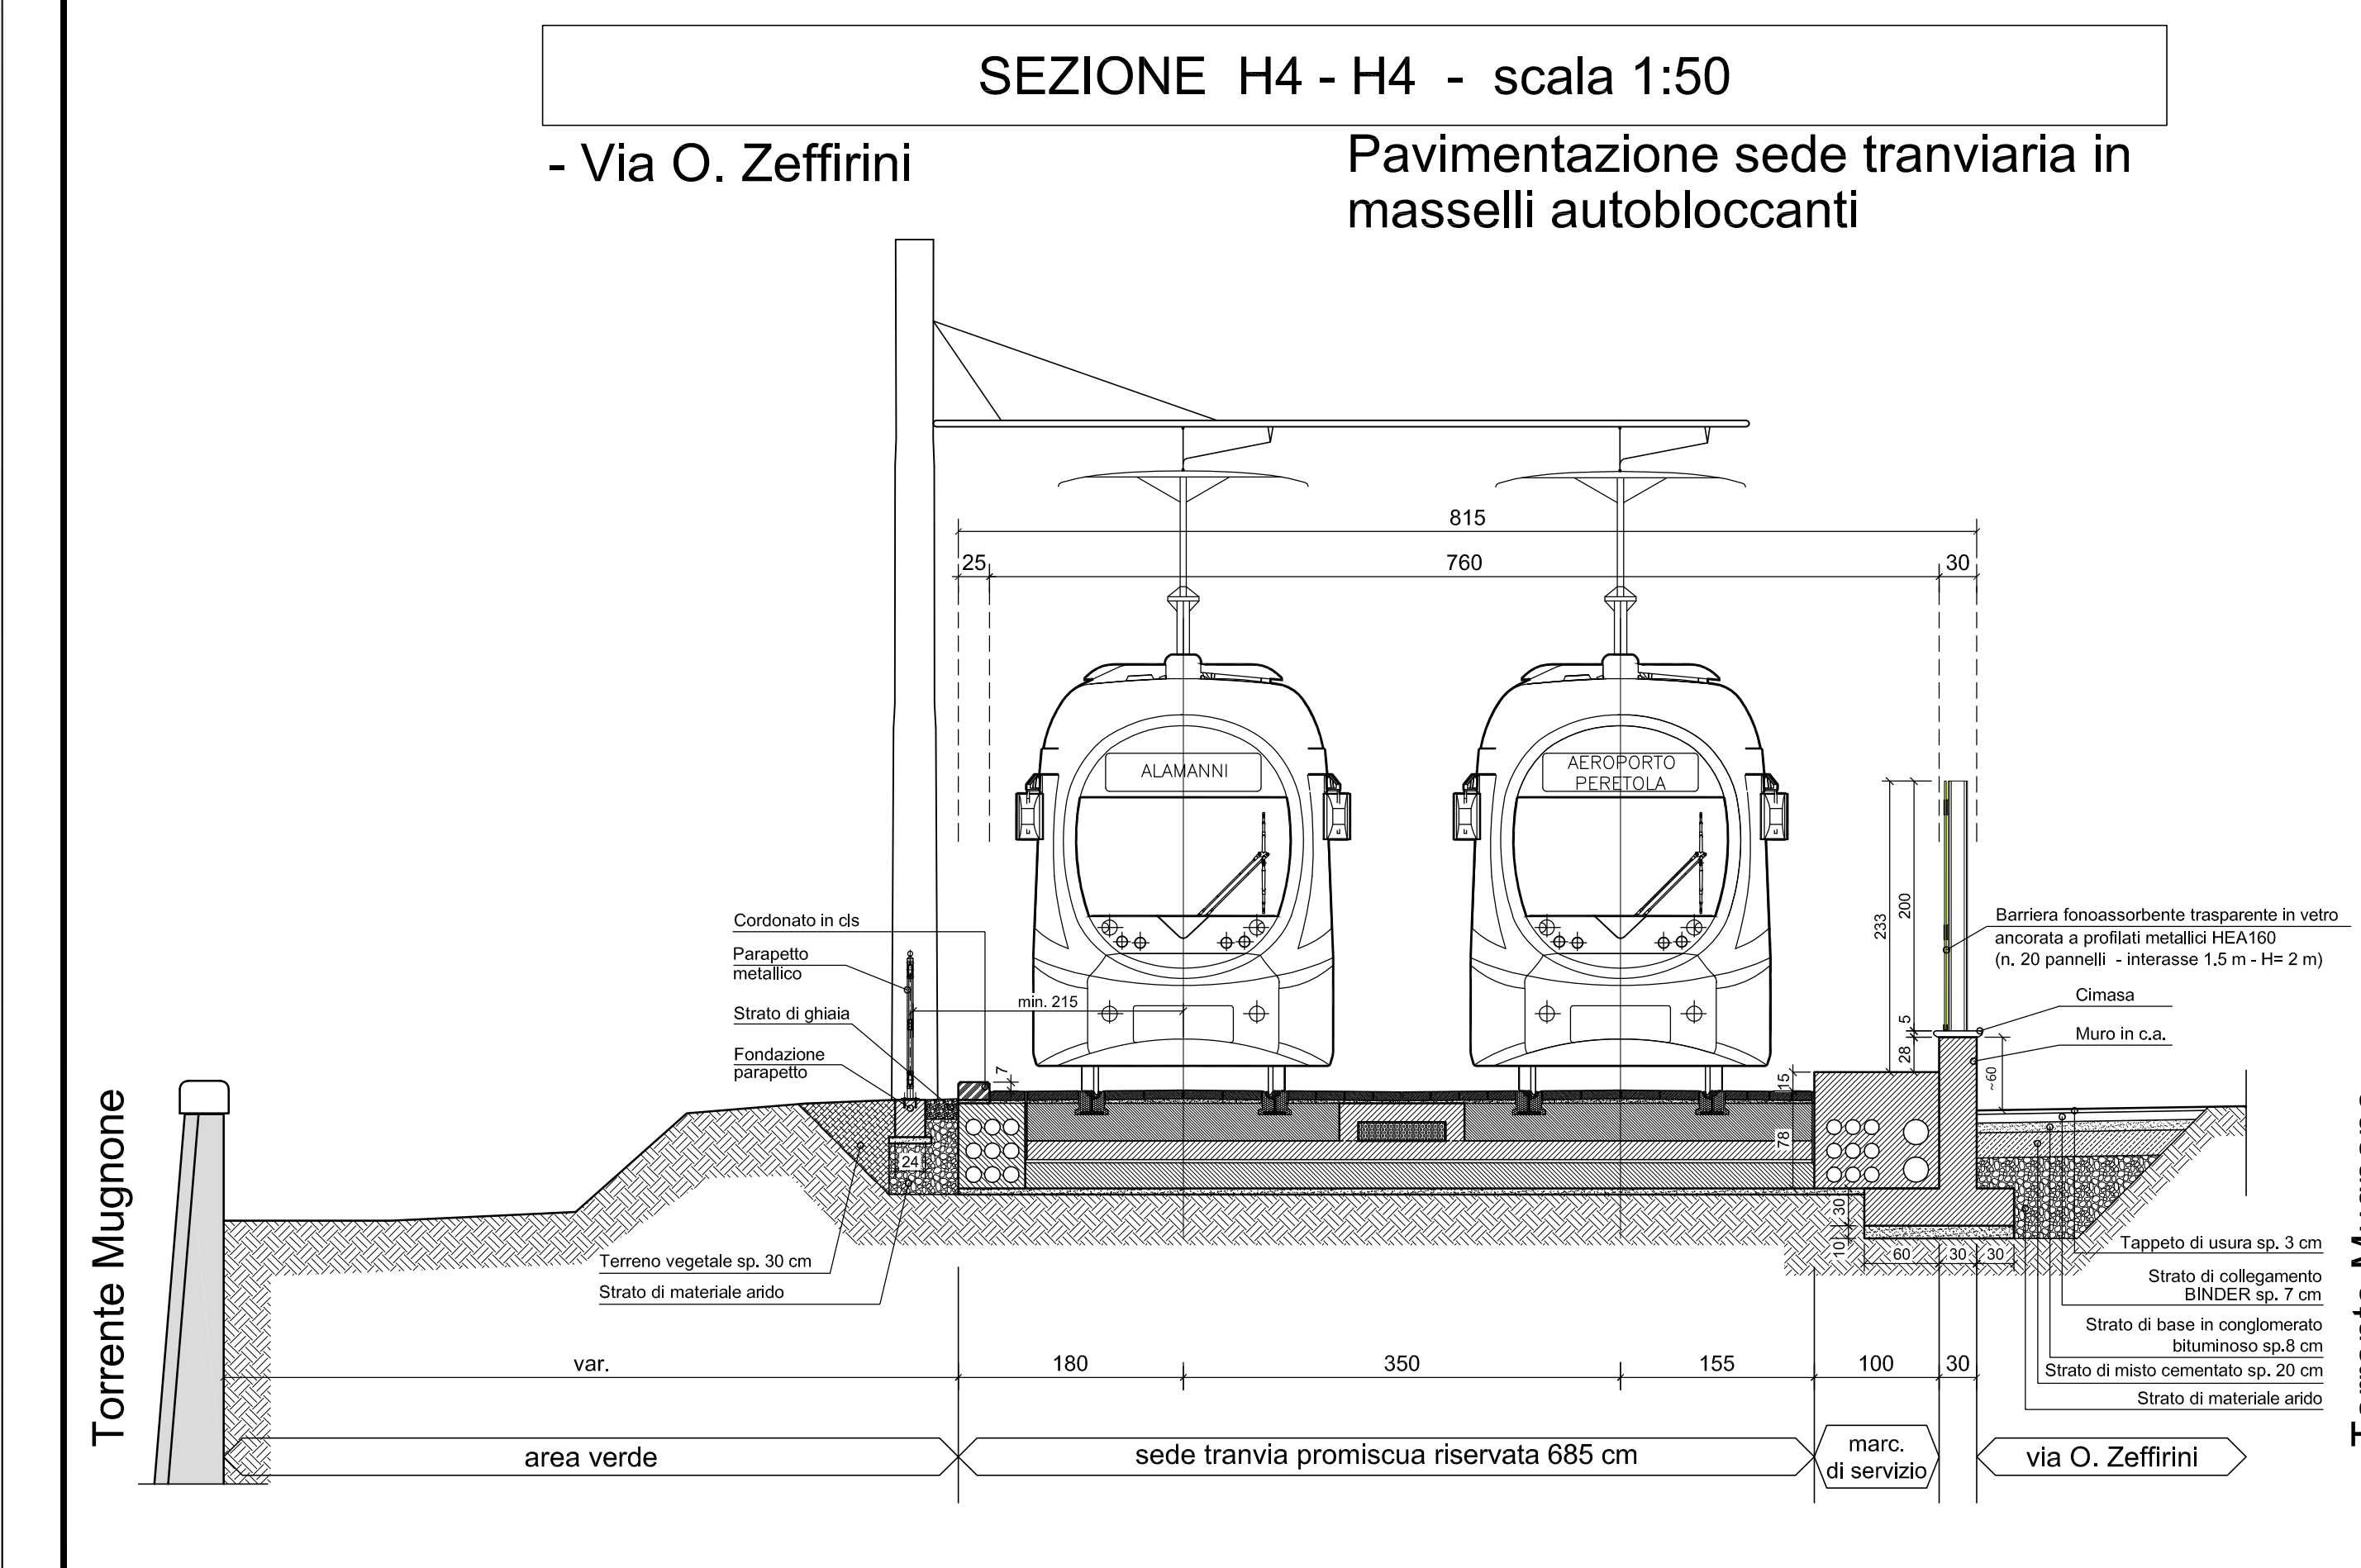

CONCEDENTE: COMUNE DI FIRENZE

CONCESSIONARIA: TRAM DI FIRENZE S.p.A.

ASSOCIAZIONE TEMPORANEA DI IMPRESE PER LA REALIZZAZIONE DEL SISTEMA TRAMVIARIO FIORENTINO LINEE 2 E 3.1

CONSORZIO INTEGRÀ | **ALSTOM** | **Ansaldo STS**

cmb | **D** | **EgoNET**

GRUPPI LAVORI FIORICONT | **HITACHI** | **Sirti**

AS BUILT - LINEA 2
SISTEMAZIONE URBANISTICA
Planimetria
tratta: Stazione A.V. - Viale Corsica dal km 1+000 al km 1+150

SDA | **MANDATARIA ATTI COSTR.** | **TRAM DI FIRENZE** | **DI / R.U.P.**

NOME SOCIETÀ RAGGRUPPATAE | **CODICE SOCIETÀ RAGGRUPPATAE**

REV	DATA	DESCRIZIONE	SR o Prof. Incaricato	Verificato	Approvato	Verificato	Approvato	Valo
0A	23/05/19	Emissione AS.BULL.	S.D.A.	BARRINI	SCAGGIARINI	N.A.	N.A.	TRAMVIARIO
0E	14/05/19	Emissione AS.BULL. - Rev. Muro D, P.H. n. 19891-010, del 1/08/19	S.D.A.	BARRINI	SCAGGIARINI	N.A.	N.A.	TRAMVIARIO