
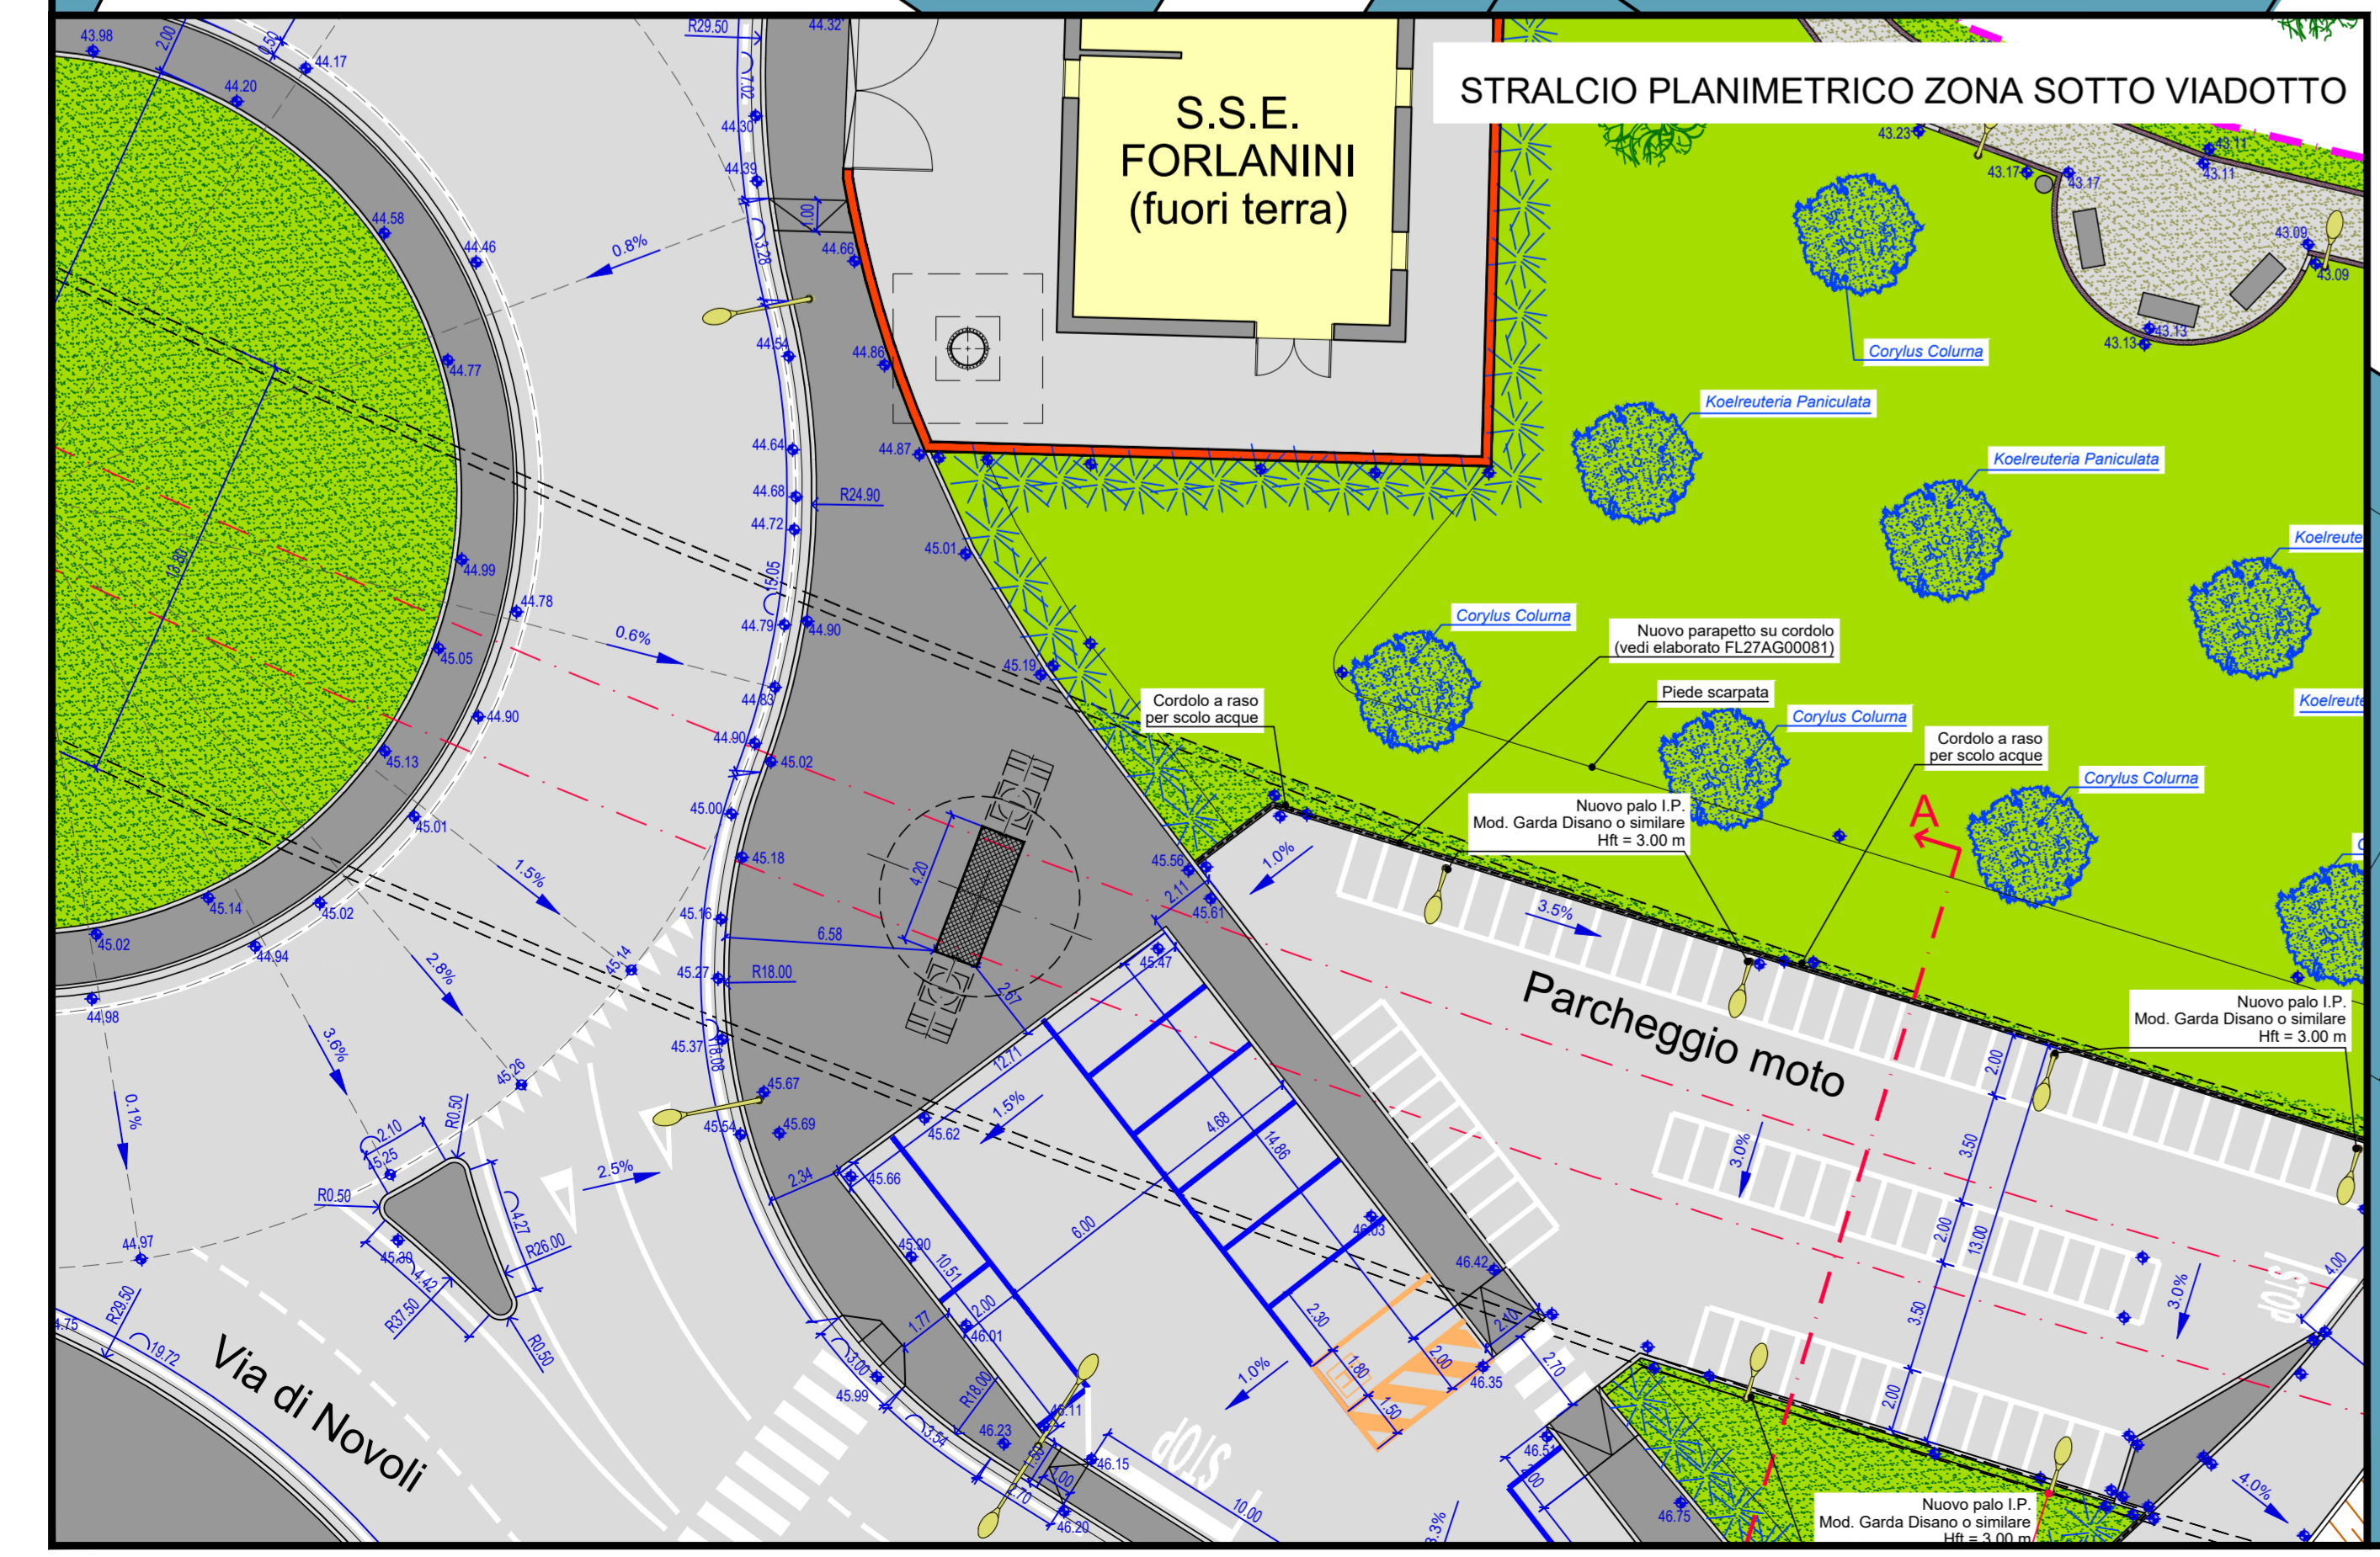


### LEGENDA

Asse del binario e verso di percorrenza	Marciapiedi (pavimentazione in conglomerato bituminoso)
Binario di linea	Marciapiedi (Pavimentazione in pietra fiammata in continuità con la pavimentazione di Via degli Avelli)
Cordoli di bordo della sede tranviaria	Marciapiedi (pavimentazione in lastre di arenaria marino sabbiate)
Banchina di fermata	Pavimentazione in conglomerato con bitume trasparente (colore terre toscane o grigio)
Indicazione fermata	Pista ciclabile (pavimentazione in asfalto colorato in pasta)
Senso di marcia veicoli	Aree verdi ed aiuole
Limiti di intervento	Aiuole con ghiaia fine colorata
Stalli di sosta per disabili assegnati	Parapetto di protezione della sede
Passi carrai	Pavimentazione in asfalto tipo Sacatrasparent
Pali illuminazione di progetto	Paletti con catena
Pali illuminazione esistenti	Cordonato tipo Hobag mod. Refuga
Pali trazione elettrica	Cordolo marciapiedi in granito sp. 25 cm. marc.
Zanella in calcestruzzo	Cordolo in granito sp. 15 cm.
Zanella in porfido	Marciapiedi (pavimentazione in pietra di Cardoso)
Alberature esistenti conservate	Marciapiedi (pavimentazione in asfalto tipo Sacatrasparent)
Cordonati in cls rialzati	Nuove alberature
Cordonati in cls a raso	Cordonati in pietra rialzati
Cordonati in cls a raso con calotte metalliche	Cordonati in pietra a raso
	Cordonati in pietra a raso con calotte metalliche

### ELABORATI DI RIFERIMENTO

REV	DATA	DESCRIZIONE	CODIFICA ELABORATO nuova emissione	CODIFICA ELABORATO di riferimento
00	30/04/09	PE-Emissione	PE FL27A00034	PE FL27A00034
01	30/06/10	PE-Rivisione a seguito richiesta PI N.A.	PE FL27A00034	PE FL27A00034
02	31/01/11	PE-Rivisione per adeguamento prescrizioni variati	PE FL27A00034	PE FL27A00034
03	03/02/16	PE-Emissione integra e sostituisce PE FL27A00034	PE FL27A00034	PE FL27A00034
04	20/12/16	PE-Ripascimento Ord. 202 del 13.10.2016	PE FL27A00034	PE FL27A00034
05	02/01/18	PE-Ripascimento Ord. 14 del 13.10.2016	PV FL27A00034	PI FL27A00034
06	20/02/20	PE-Ripascimento Ord. 14 del 13.10.2016	PI FL27A00034	PV FL27A00034

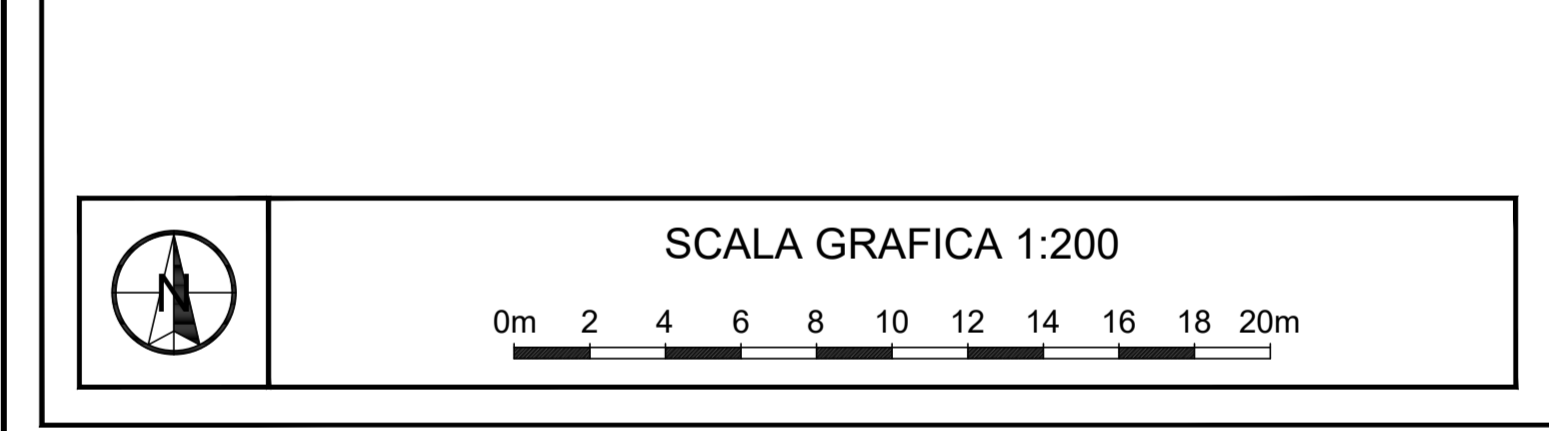

CONCEDENTE: **COMUNE DI FIRENZE**

CONCESSIONARIA: **TRAM DI FIRENZE S.p.A.**

ASSOCIAZIONE TEMPORANEA DI IMPRESE PER LA REALIZZAZIONE DEL SISTEMA TRANVIARIO FIORENTINO LINEE 2 E 3.1

<b>CONSORZIO INTEGRA</b>	<b>ALSTOM</b> Transport Global Solutions ITALIA	<b>HITACHI</b> Hitachi Rail STS
<b>cmb</b> CONSORZIO MANUTENZIONE E RICOSELETTA DI CARRE	<b>DI.COS. s.p.a.</b>	<b>ECONET</b>
<b>GRUPPO LAVORI PRECONTR.</b>	<b>HITACHI</b> Hitachi Rail S.p.A.	<b>Sirti</b>

NUMERO PROGRESSIVO GENERALE

AS BUILT - LINEA 2  
SISTEMAZIONE URBANISTICA  
Planimetria  
tratta: Viale F. Redi - Via di Novoli  
dal km 2+150 al km 2+300

PROF./CARICATO: SDA progettetti  
MANDATARIA ATTI COSTRUTTI: SDA progettetti

TRAM DI FIRENZE

REV	DATA	DESCRIZIONE	SR o Prof. Incaricato	A.T.I.
0A	21/02/20	Emissione definitiva As Built	SR: SDA Verificato: BARNINI Approvato: SACCHIGNER	A.T.I.: N.A. Verificato: N.A. Approvato: ROMANUCCI
0B	14/12/2020	Emissione As Built	SR: SDA Verificato: BARNINI Approvato: SACCHIGNER	A.T.I.: N.A. Verificato: N.A. Approvato: ROMANUCCI