

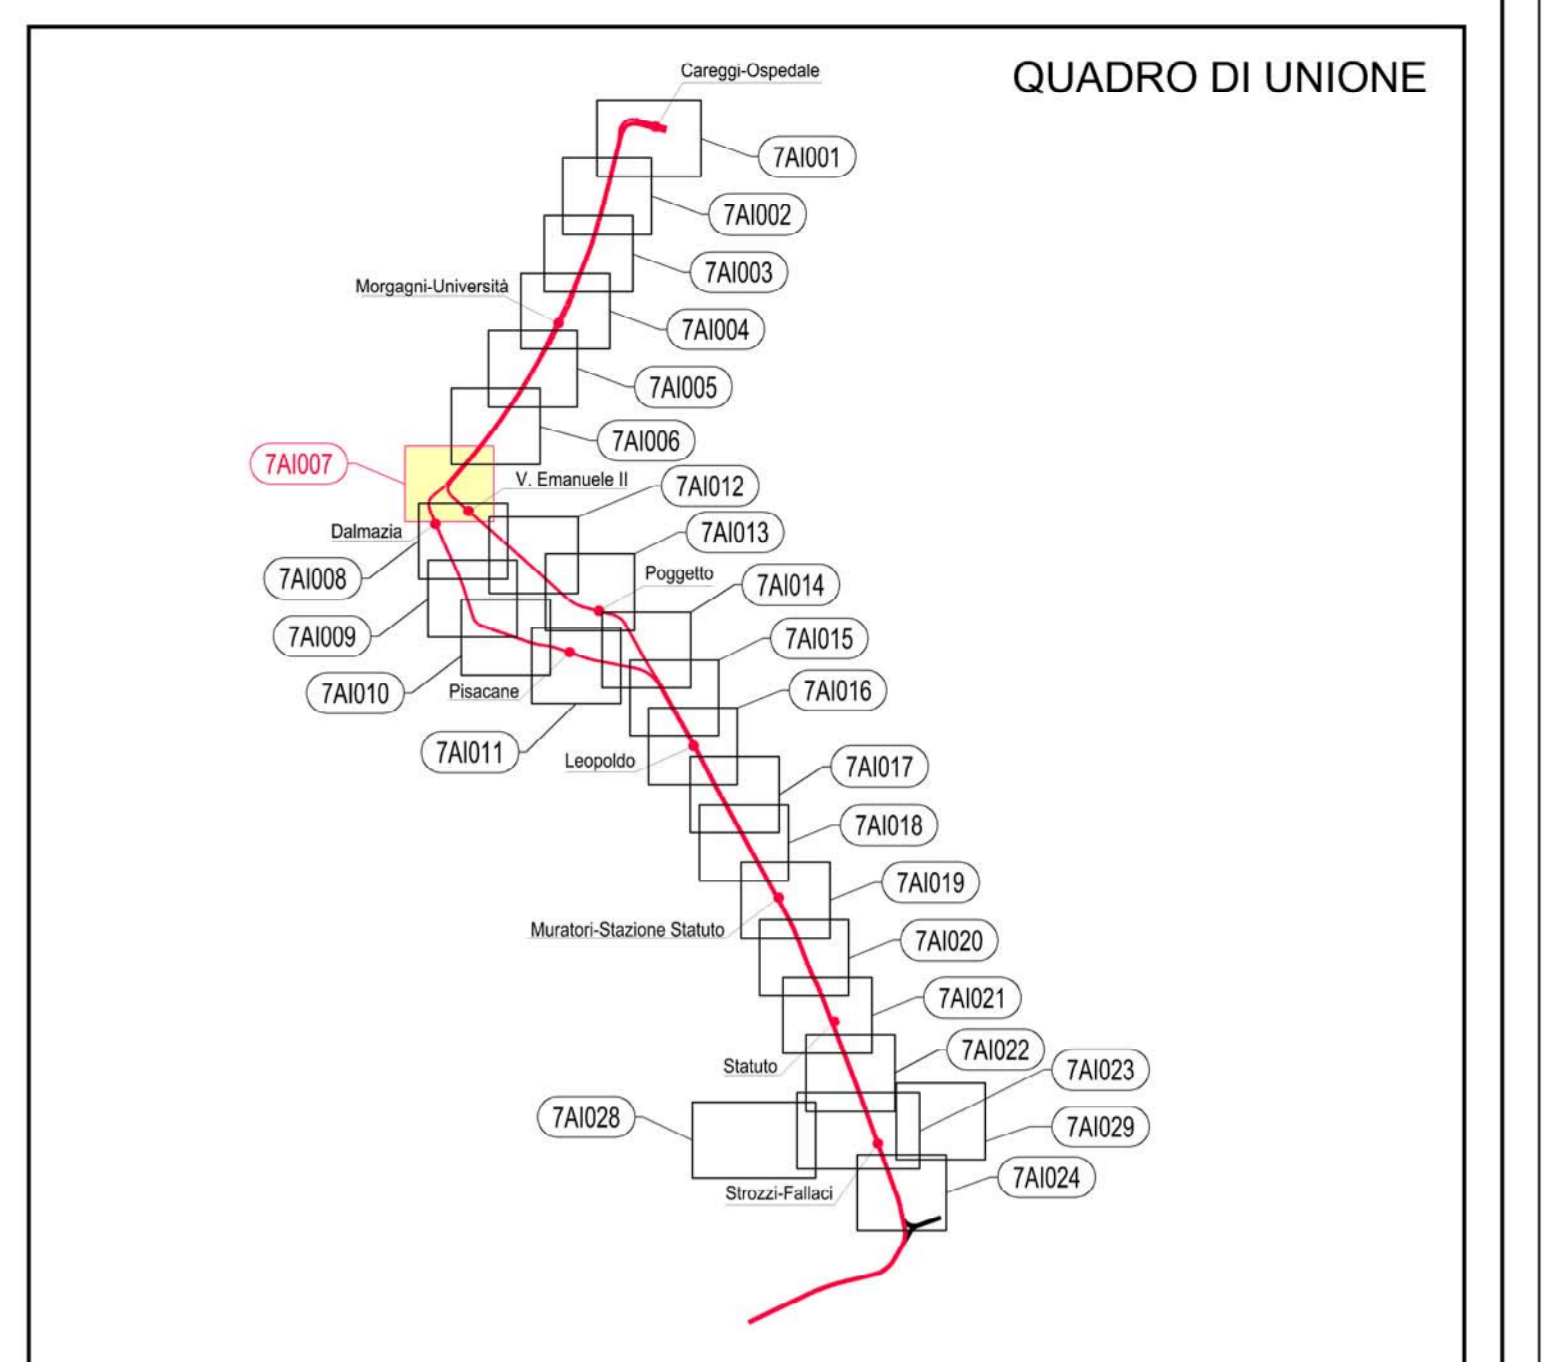


REV	DATA	DESCRIZIONE	CODIFICA ELABORATO nuova emissione	CODIFICA ELABORATO di riferimento
00	30/04/09	PE-Emissione	PE FL37A00007	PE FL37A00007
0A	30/09/10	PE-Revisione a seguito istruttoria R.I.N.A.	PE FL37A00007	PE FL37A00007
0B	22/11/10	PE-Correzione albanature esistenti in zona Dalmazia	PE FL37A00007	PE FL37A00007
0C	06/10/11	PE-Revisione per recepimento prescrizioni varianti	PE FL37A00007	PE FL37A00007
0D	30/09/15	PE-Revisione per recepimento prescrizioni varianti	PE FL37A00007	PE FL37A00007
0A	21/09/16	PV-Prima emissione Sottosede PE FL37A00007	PV FL37A00007	PV FL37A00007
0B	28/07/18	PV-Assegnamento O&S n. 109 del 08/07/2018	PV FL37A00007	PV FL37A00007
0C	03/03/17	PV-Assegnamento prescrizione DGG 098-16	PV FL37A00007	PV FL37A00007
0D	23/03/17	PV-Modifica proprietà Società Museo Scocco Riffredi	PV FL37A00007	PV FL37A00007
0E	03/05/17	PV-Assegnamento O&S n. 322 del 19/04/2017	PV FL37A00007	PV FL37A00007
0F	07/06/17	PE-Revisione prescrizione albanature nuove di cui	PV FL37A00007	PV FL37A00007
0A	10/05/18	AS-Emissione parziale AS BUILT (solo sede Tramvia)	AS FL37A0A007	AS FL37A0A007
0B	31/07/18	AS-Emissione definitiva AS BUILT	AS FL37A0A007	AS FL37A0A007
0C	17/09/18	PV - Assegnamento O&S n. 608 del 13/09/2018	PV FL37A0A007	AS FL37A0A007

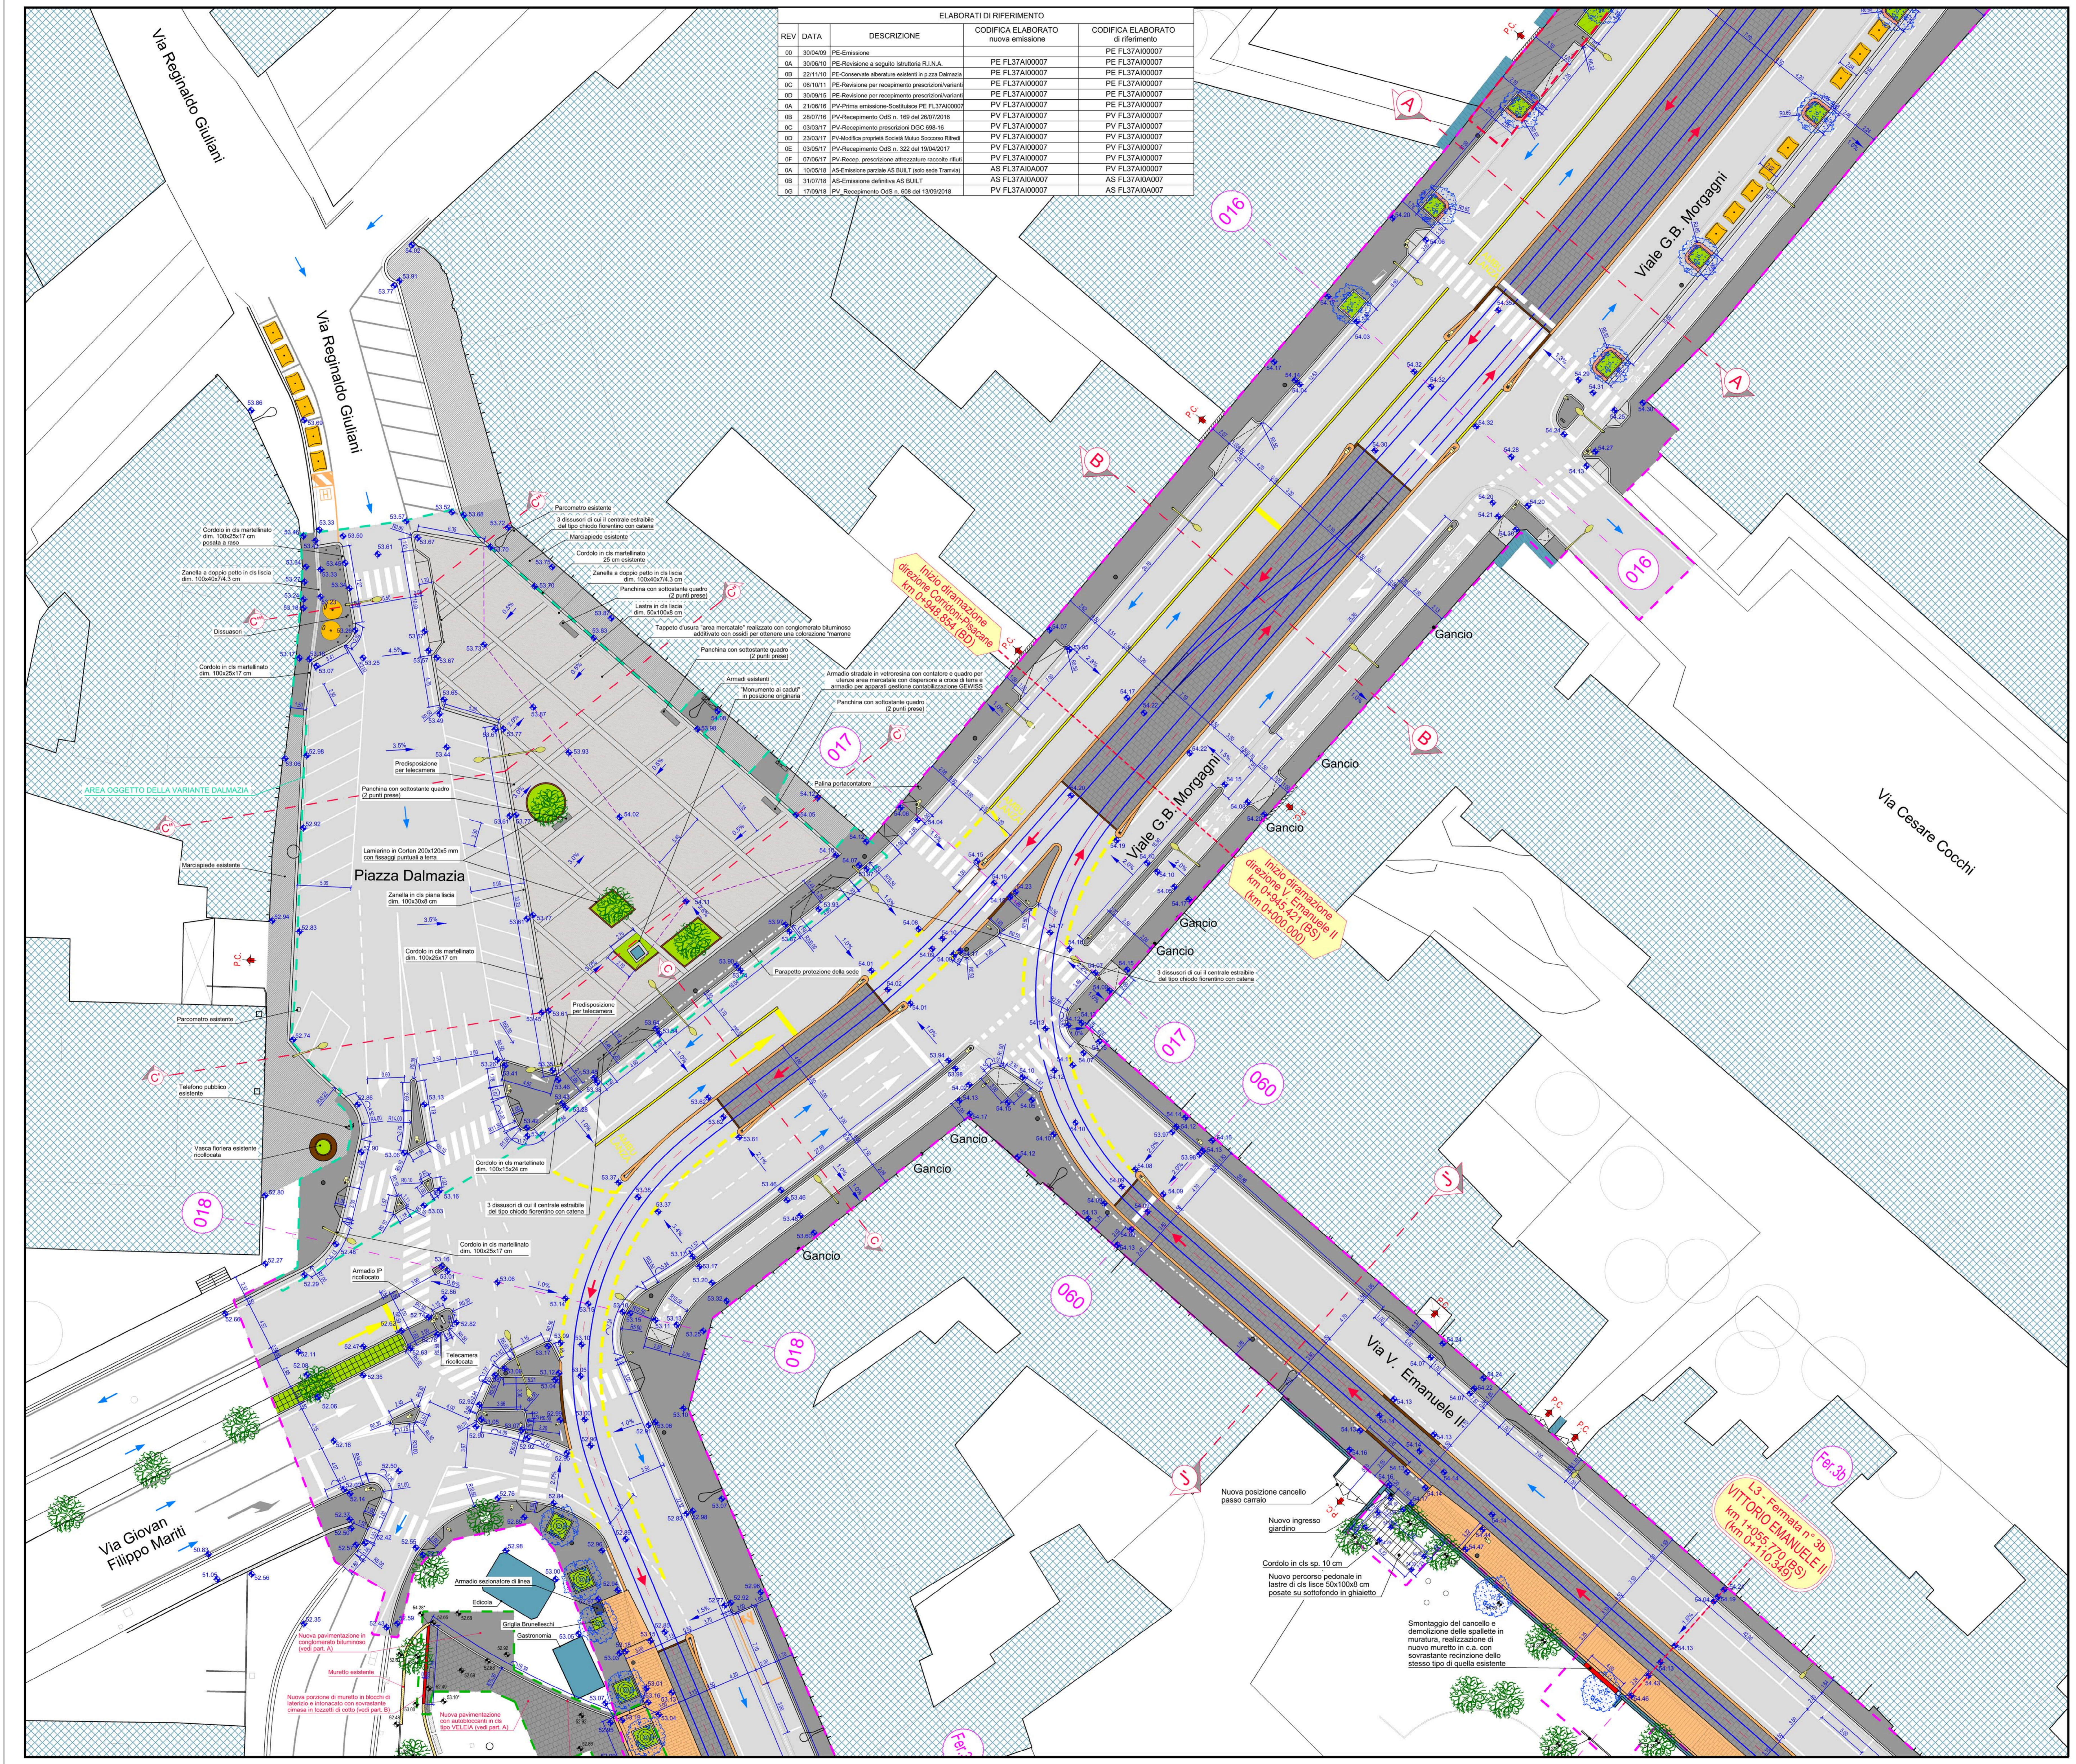

LEGGENDA			
	Asse del binario e verso di percorrenza		Pavimentazione in lastre di arenaia macigno posate a corere 40x60cm
	Binario di linea		Marciaiedi: zona in cui prevedere rifacimento usura marciapiede
	Cordoli di bordo della sede tranviaria		Marciaiedi: pavimentazione in conglomerato bituminoso
	Banchina di fermata		Pavimentazione in cubetti in porfido color grigio ocra 10x14 cm posati a coda di pavone
	Indicazione fermata		Pavimentazione in piastrelle a spacco in porfido piano naturale 40x60-60-40 posate a corere
	Senso di marcia veicoli		Pista ciclabile: pavimentazione in conglomerato bituminoso colorato con aggregati colore rosso e aggiunta di ossido di ferro
	Limiti di intervento PE		Passi carrai
	Limiti di intervento PE VACS		Are verdi ed aiuole
	Stalli di sosta per disabili assegnati		Auole con ghiaia fine colorata
	PC		Cordolo in granito punzonato
	Cordoni in cls rialzati		Cordolo in cls
	Cordoni in cls a raso		Cordonato tipo Hobag mod. Refuga
	Cordoni in pietra rialzati		Zanella in calcestruzzo
	Cordoni in pietra a raso		Zanella in porfido
	Parapetto di protezione della sede		Pali trazione elettrica
	Paletti con catena		Pali illuminazione di progetto
	Alberature esistenti conservare		Pali illuminazione esistenti
	Nuove alberature		

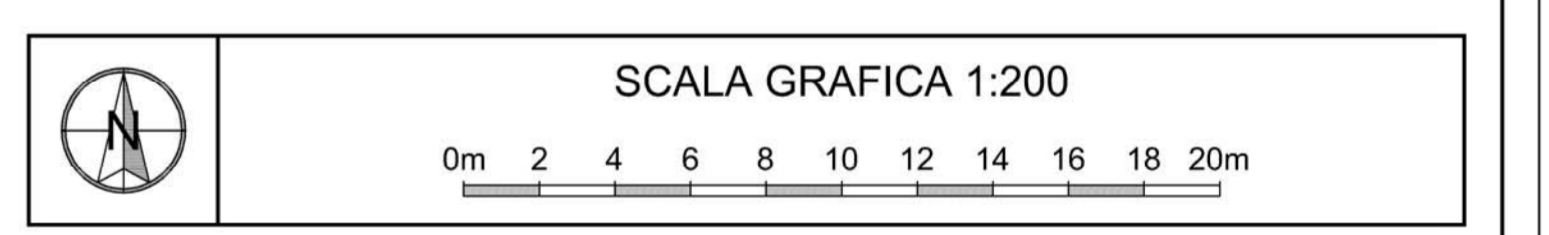

CONCEDENTE:		COMUNE DI FIRENZE	
CONCESSIONARIA:		TRAM DI FIRENZE S.p.A.	
ASSOCIAZIONE TEMPORANEA DI IMPRESE PER LA REALIZZAZIONE DEL SISTEMA TRANVIARIO FIORENTINO LINEE 2 E 3.1			
NUMERO PROGRESSIVO GENERALE			
PROGETTO	IMPIANTO	PROGRESSIVO	FORMATO FASE TIPO A.S.
FL13	TA11	0A1007	A0 AS 12 3Q

AS BUILT - LINEA 3.1				
SISTEMAZIONI URBANISTICHE				
Planimetria				
tratta: Viale G. B. Morgagni - Via F. Corridoni dal km 0+900 al km 1+050				
tratta: Viale G. B. Morgagni - Via V. Emanuele II dal km 0+000 al km 0+100				
PROG. INDIRIZZATO:	MANDATARIA ATTI COSTRUT.			
	TRAM DI FIRENZE			
NOME/SOCIETA' RAGGRUPPATAE				
TRAFFITER				
CODICE/SOCIETA' RAGGRUPPATAE				
REV	DATA	DESCRIZIONE	SR o Prof. Incaricato	A.T.I.
0A	10/05/18	Emissione parziale AS BUILT (solo sede Tramvia)	S.D.A. MOSCA	CAVALLERINI N.A. TORRE
0B	31/07/18	Emissione definitiva AS BUILT	S.D.A. MOSCA	CAVALLERINI N.A. TORRE
0C	05/06/19	Emissione As Built - Recep. O&S n. 608 del 13/09/18	S.D.A. BARNINI	CAVALLERINI N.A. ROMAGNOLI