



REV	DATA	DESCRIZIONE	CODIFICA ELABORATO nuova emissione	CODIFICA ELABORATO di riferimento
00	30/04/09	PE-Emissione	PE FL37A00012	PE FL37A00012
01	30/09/15	PE-Rivisione per recepimento prescrizioni variazioni	PE FL37A00012	PE FL37A00012
02	10/03/17	PV-Prima emissione-Disegnato PE FL37A00012	PV FL37A00012	PE FL37A00012
03	10/05/18	AS-Emissione per la AS BUILT (solo sede Tramvi)	AS FL37A00012	PV FL37A00012
04	31/07/18	AS-Emissione definitiva AS BUILT	AS FL37A00012	AS FL37A00012
05	17/08/18	PV-Recepimento OGS n.608 del 13/09/2018	PV FL37A00012	AS FL37A00012

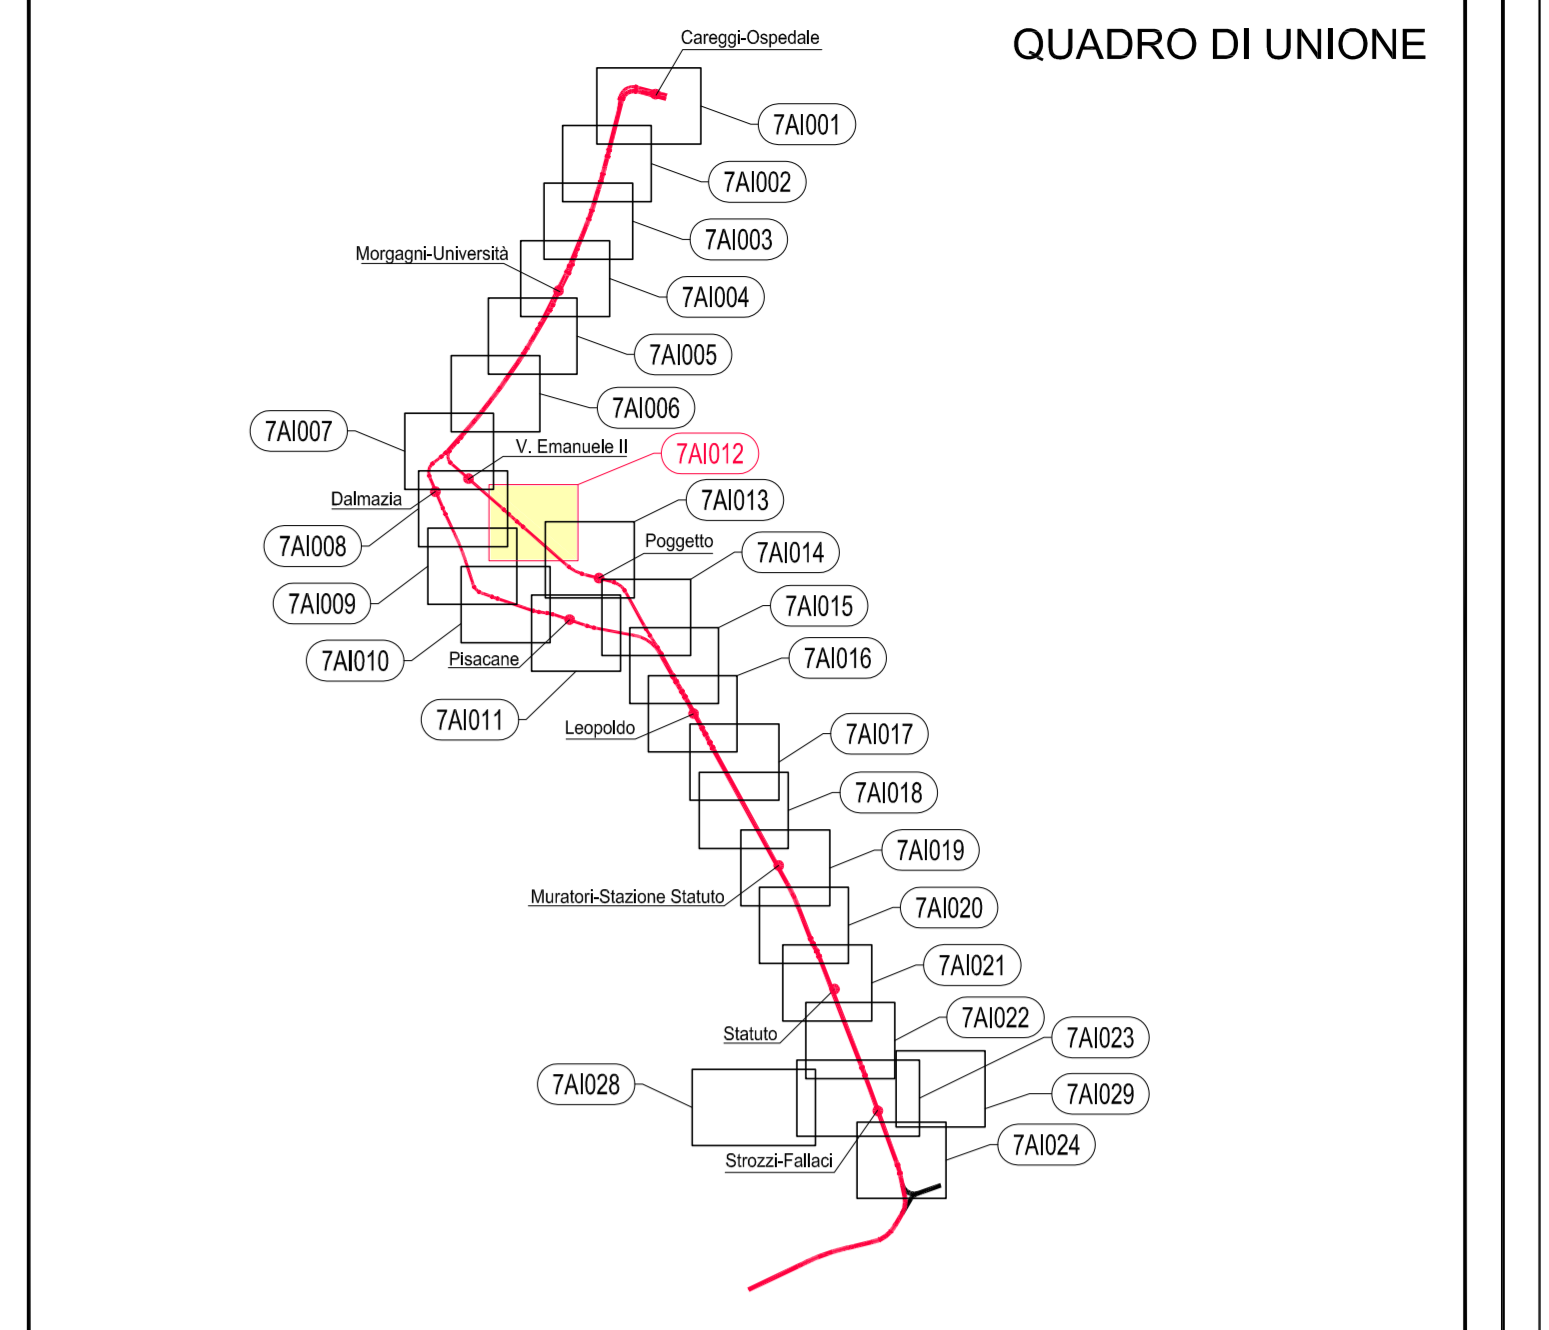

### LEGENDA

	Asse del binario e verso di percorrenza		Pavimentazione in lastre di arena/macigno posate a corere 40x60cm
	Binario di linea		Marciaiedi: zona in cui prevedere rifacimento usura marciapiede
	Cordoli di bordo della sede tranviaria		Marciaiedi: pavimentazione in conglomerato bituminoso
	Banchina di fermata		Pavimentazione in cubetti in porfido color grigio ocra 10x14 cm posati a coda di pavone
	Indicazione fermata		Pavimentazione in piastrelle a spacco in porfido piano naturale 40x60-50-40 posate a corere
	Senso di marcia veicoli		Pista ciclabile: pavimentazione in conglomerato bituminoso colorato con aggregati colore rosso e aggiunta di ossido di ferro
	Limiti di intervento PE		Are verdi ed aiuole
	Limiti di intervento PE VACS		Aiuole con ghiaia fine colorata
	Stalli di sosta per disabili assegnati		Cordolo in granito punzonato
	Passi carrai		Cordolo in ds
	Cordonati in cls rialzati		Cordonato tipo Hobag mod. Refuga
	Cordonati in cls a raso		Zanella in calcestruzzo
	Cordonati in pietra rialzati		Zanella in porfido
	Cordonati in pietra a raso		
	Parapetto di protezione della sede		
	Paletti con catena		
	Alberature esistenti conservate		
	Nuove alberature		
	Pali trazione elettrica		
	Pali illuminazione di progetto		
	Pali illuminazione esistenti		

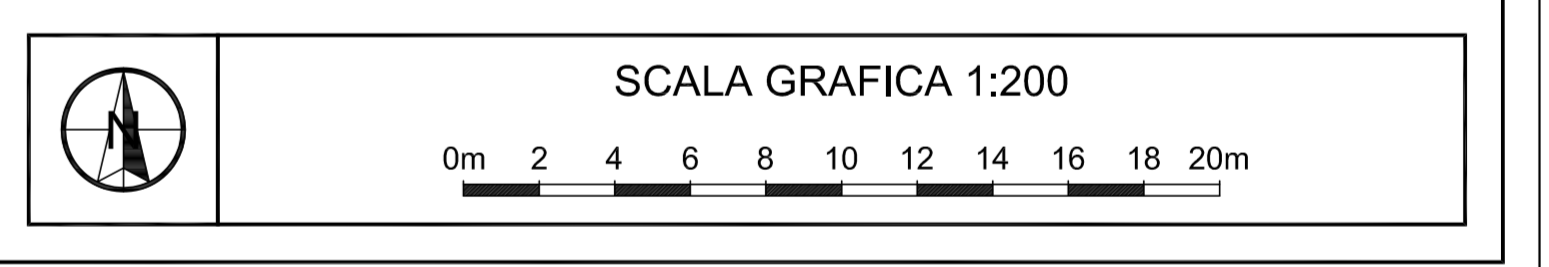

CONCEDENTE: **COMUNE DI FIRENZE**

CONCESSIONARIA: **TRAM DI FIRENZE S.p.A.**

ASSOCIAZIONE TEMPORANEA DI IMPRESE PER LA REALIZZAZIONE DEL SISTEMA TRANVIARIO FIORENTINO LINEE 2 E 3.1


NUMERO PROGRESSIVO GENERALE

PROGETTO	IMPIANTO	PROGRESSIVO	FORMATO	FASE	TIPO	A.S.
FL3	7A1	0A0112	A0	AS	12	3L

AS BUILT - LINEA 3.1  
SISTEMAZIONI URBANISTICHE  
Planimetria  
tratta: Via V. Emanuele II  
dal km 0+150 al km 0+350

PROGETTO:

TRAM DI FIRENZE

REV	DATA	DESCRIZIONE	SR o Prof. Incaricato	A.T.I.
04	10/05/18	Emissione per la AS BUILT (solo sede Tramvi)	S.D.A. / MOCCA / CACCIAGLIERRI / N.A.	N.A. / TORRE
05	31/07/18	Emissione definitiva AS BUILT	S.D.A. / MOCCA / CACCIAGLIERRI / N.A.	N.A. / TORRE
06	05/08/19	Emissione AS Built - Recep. OGS n.608 del 13/09/18	BARNINI / CACCIAGLIERRI / N.A.	N.A. / ROMAGNOLI