



REV	DATA	DESCRIZIONE	CODIFICA ELABORATO nuova emissione	CODIFICA ELABORATO di riferimento
00	30/04/09	PE-Emissione		PE FL37A00021
01	08/09/12	PE-Rivisione per recepimento prescrizioni varianti	PE FL37A00021	PE FL37A00021
02	11/02/14	PE-Rivisione per recepimento Asa (Pannaggi 09/14)	PJ FL37A00021	PE FL37A00021
03	10/05/16	AS-Emissione per AS BUILT (solo sede Tramway)	AS FL37A00021	PJ FL37A00021
04	31/07/16	AS-Emissione definitiva AS BUILT	AS FL37A00021	AS FL37A00021
05	23/05/19	Proseguimento DSS del cap. 14/01/19	PV FL37A00021	AS FL37A00021

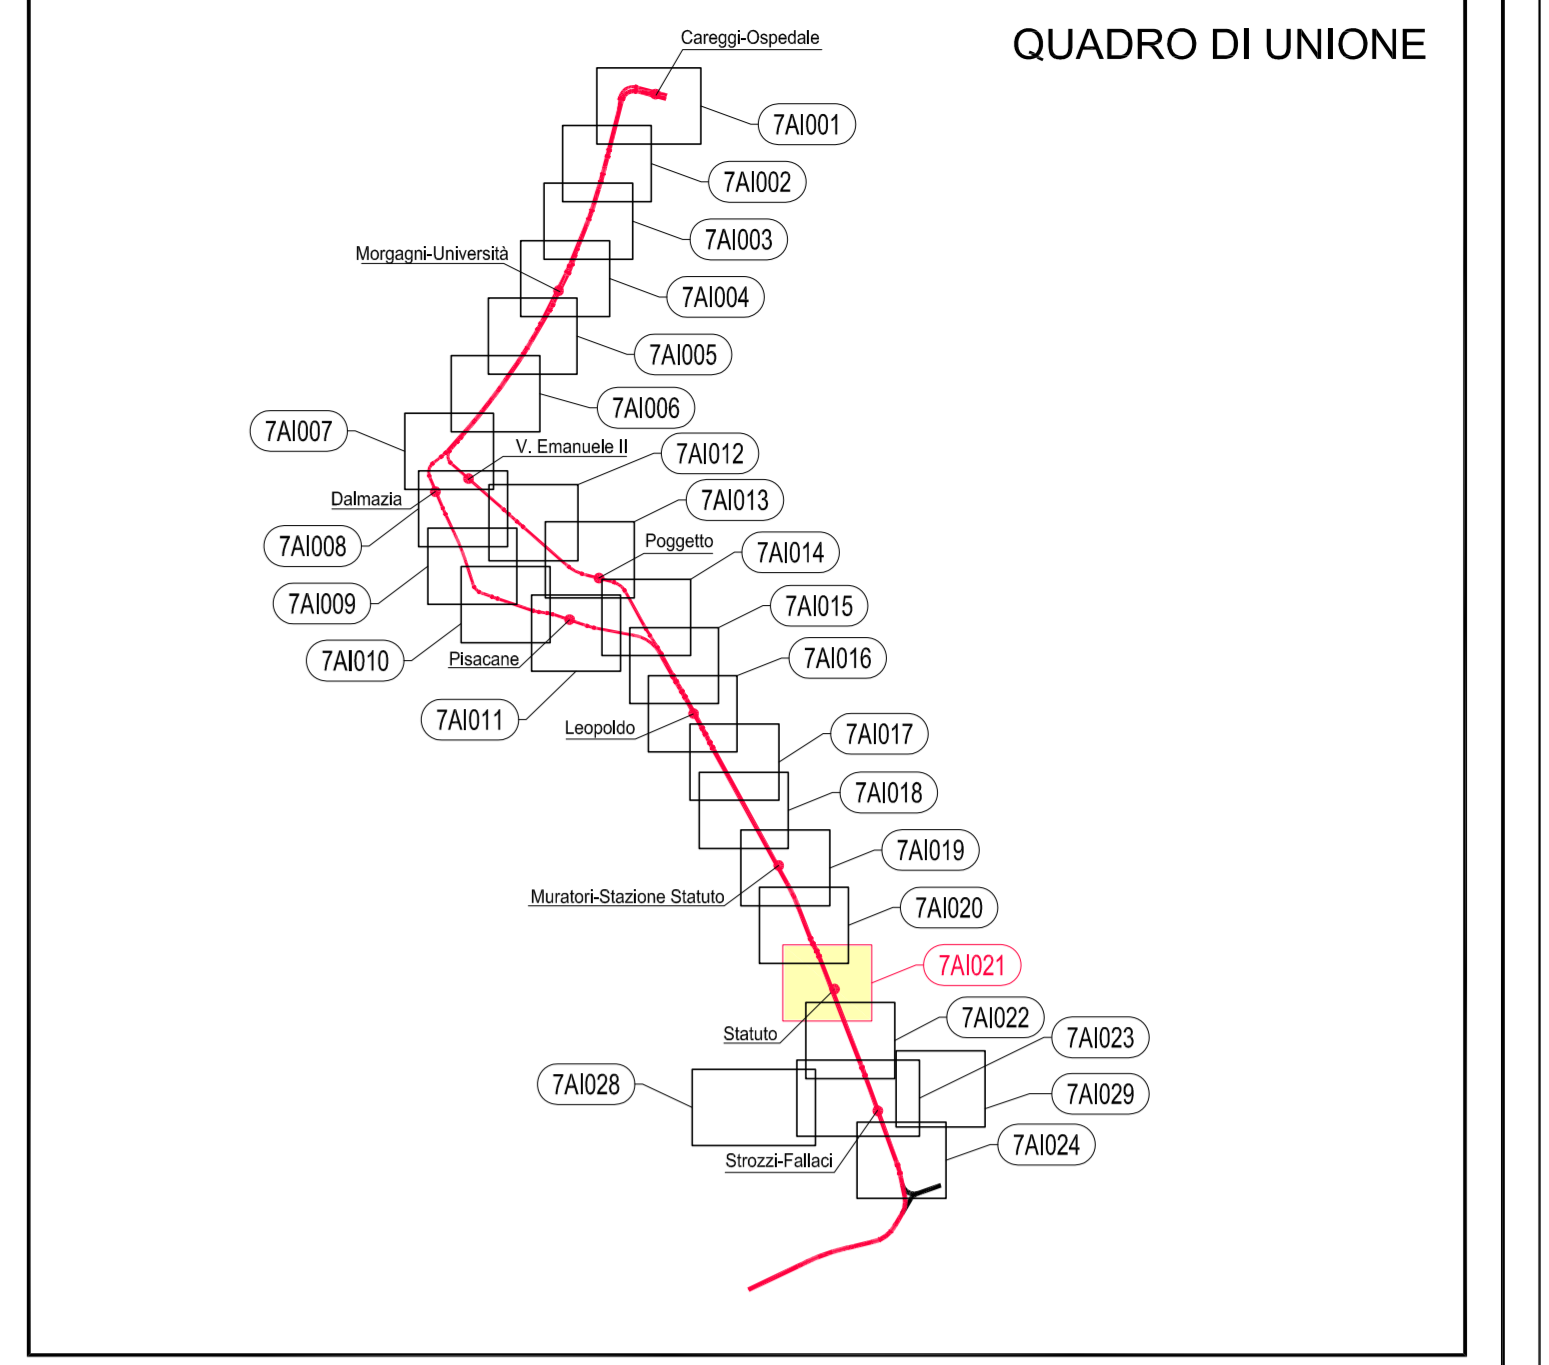

### LEGENDA

	Asse del binario e verso di percorrenza		Pavimentazione in lastre di arena/macigno posate a corere 40x60cm
	Binario di linea		Marciaiedi: zona in cui prevedere rifacimento usura marciapiede
	Cordoli di bordo della sede tranviaria		Marciaiedi: pavimentazione in conglomerato bituminoso
	Banchina di fermata		Pavimentazione in cubetti in porfido color grigio ocra 10x14 cm posati a coda di pavone
	Indicazione fermata		Pavimentazione in piastrelle a spacco in porfido piano naturale 40x60-50-40 posate a corere
	Senso di marcia veicoli		Pista ciclabile: pavimentazione in conglomerato bituminoso colorato con aggregati colore rosso e aggiunta di ossido di ferro
	Limiti di intervento PE		Are verdi ed aiuole
	Limiti di intervento PE VACS		Aiuole con ghiaia fine colorata
	Stalli di sosta per disabili assegnati		Cordolo in granito punzonato
	Passi carrai		Cordolo in cls
	Cordonati in cls rialzati		Cordonato tipo Hobag mod. Refuga
	Cordonati in cls a raso		Zanella in calcestruzzo
	Cordonati in pietra rialzati		Zanella in porfido
	Cordonati in pietra a raso		Pali trazione elettrica
	Parapetto di protezione della sede		Pali illuminazione esistenti
	Paletti con catena		Pali illuminazione esistenti
	Alberature esistenti conservate		
	Nuove alberature		

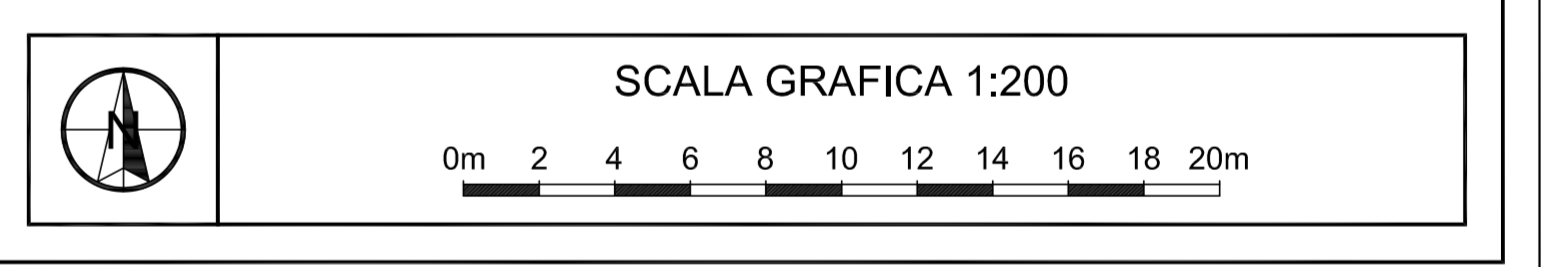

CONCEDENTE: **COMUNE DI FIRENZE**

CONCESSIONARIA: **TRAM DI FIRENZE S.p.A.**

ASSOCIAZIONE TEMPORANEA DI IMPRESE PER LA REALIZZAZIONE DEL SISTEMA TRANVIARIO FIORENTINO LINEE 2 E 3.1


NUMERO PROGRESSIVO GENERALE

PROGETTO	IMPIANTO	PROGRESSIVO	FORMATO	FASE	TIPO	A.S.
FL3	7A1	0A021	A0	AS	12	3C

**AS BUILT - LINEA 3.1**

**SISTEMAZIONI URBANISTICHE**

Planimetria  
tratta: Via dello Statuto  
dal km 2+450 al km 2+600

PROGETTATO DA:

AMMINISTRATORE ATTI COSTRUTTI:

TRAM DI FIRENZE

REV	DATA	DESCRIZIONE	SR o Prof. Incaricato	A.T.I.
0A	10/05/16	Emissione per AS BUILT (solo sede Tramway)	S.D.A. MOSICA CADIGLIANA	N.A. FIRENZE
0B	31/07/16	Emissione definitiva AS BUILT	S.D.A. MOSICA CADIGLIANA	N.A. FIRENZE
0C	24/05/19	Emissione per recepimento elaborato PV	S.D.A. BARNINI CADIGLIANA	N.A. ROMAGNOLI