





ELABORATI DI RIFERIMENTO

REV	DATA	DESCRIZIONE	CODIFICA ELABORATO nuova emissione	CODIFICA ELABORATO di riferimento
00	30/04/09	PE-Emissione	PE FL37A00024	PE FL37A00024
0A	22/11/10	PE-Rettifica quote marciapiedi sottop. Milano-Strozzi	PE FL37A00024	PE FL37A00024
0B	05/12/11	PE-Rettifica quote marciapiedi sottop. Milano-Strozzi	PE FL37A00024	PE FL37A00024
0C	30/04/13	PE-Revisione tecnica per cantiere sperimentale	PE FL37A00024	PE FL37A00024
0A	30/10/15	PV-Emissione-integra e sostituzione PE FL37A00024	PV FL37A00024	PE FL37A00024
0A	19/05/17	AS-Emissione	AS FL37A0A024	PV FL37A00024
0B	19/05/18	AS-Emissione parziale AS BUILT (solo sede Tramvia)	AS FL37A0A024	AS FL37A0A024
0C	31/07/18	AS-Emissione parziale AS BUILT	AS FL37A0A024	AS FL37A0A024
0B	05/03/19	PV-Raccop. O&S n. 622 del05-10-18	PV FL37A00024	AS FL37A0A024
0C	04/07/19	PV-Raccopimento lettera DL. Prot. 190021-01-DL	PV FL37A00024	PV FL37A00024

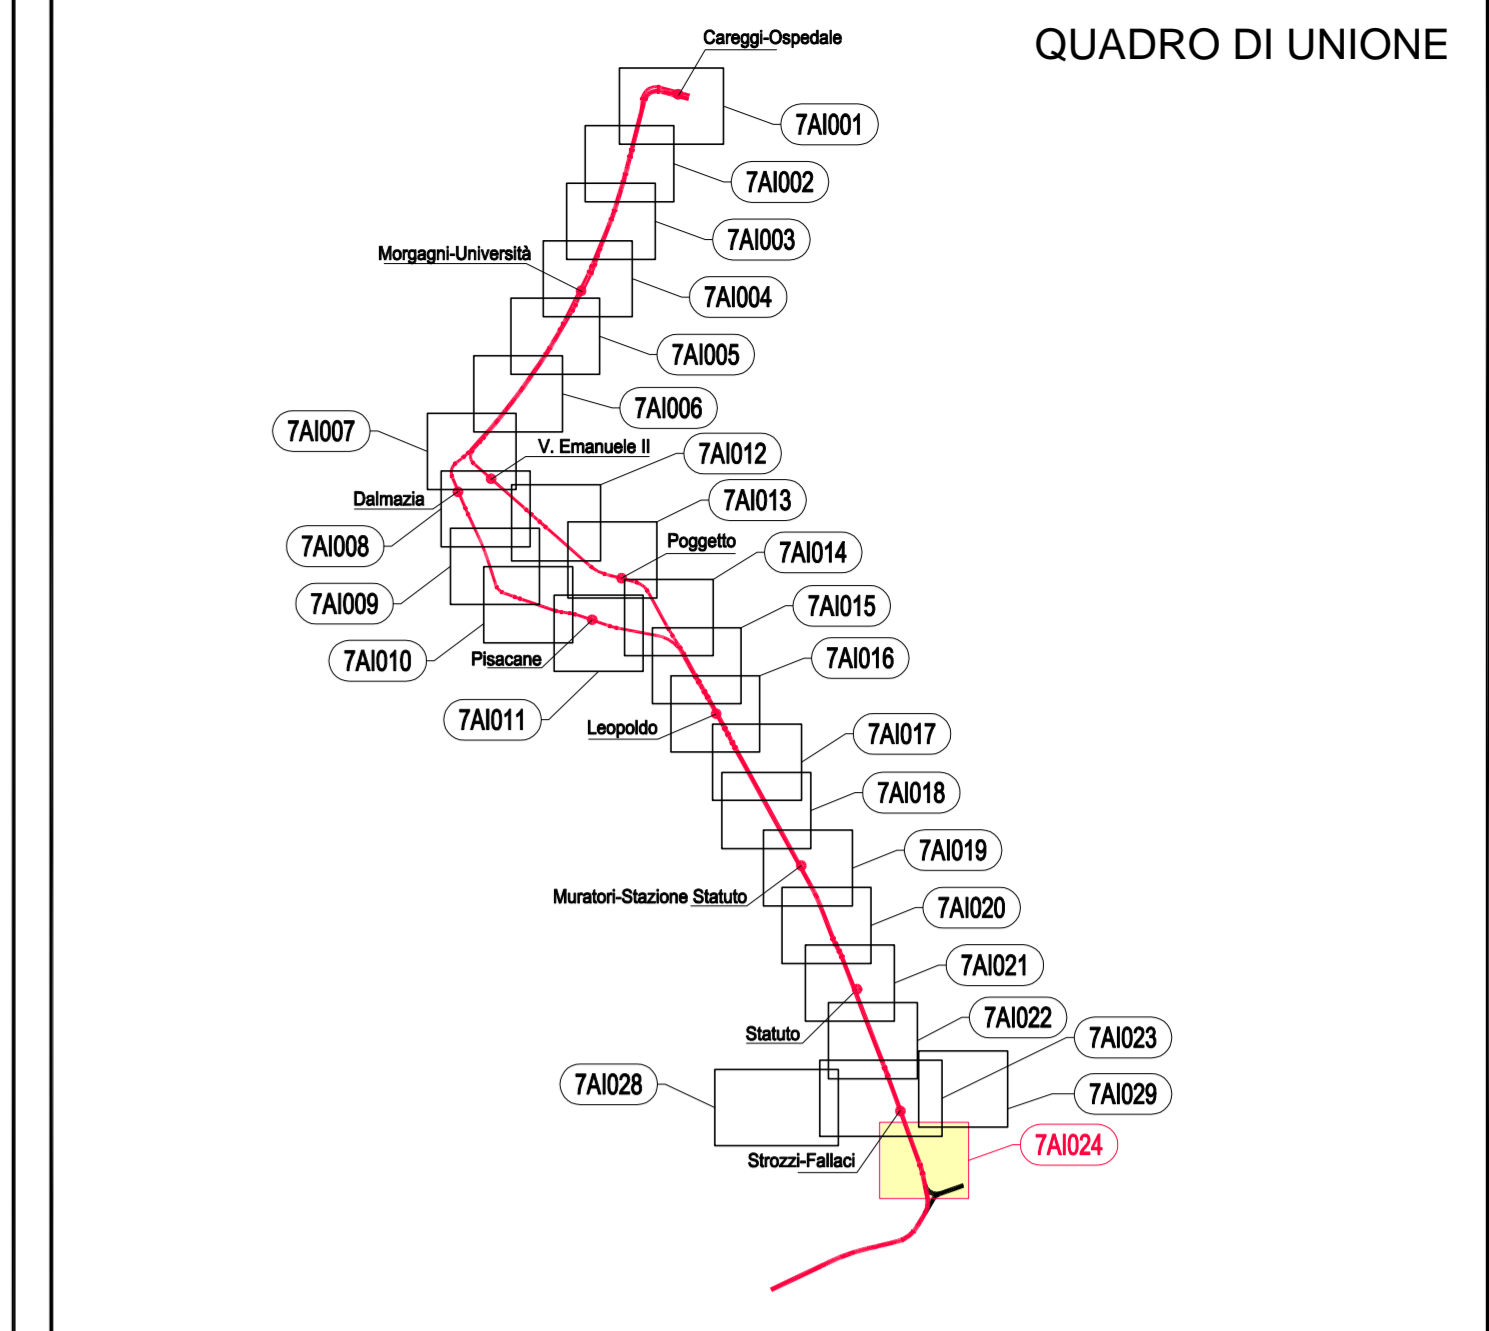

LEGENDA

	Asse del binario e verso di percorrenza		Pavimentazione in lastre di arenaria macigno posate a corere 40x60cm
	Binario di linea		Marciapiedi: zona in cui prevedere rifacimento usura marciapiede
	Cordoli di bordo della sede tranviaria		Marciapiedi: pavimentazione in conglomerato bituminoso
	Banchina di fermata		Pavimentazione in cubetti in porfido color grigio ocra 10x14 cm posati a coda di pavone
	Indicazione fermata		Pavimentazione in piastrelle a spacco in porfido piano naturale 40x60-50-40 posate a corere
	Senso di marcia veicoli		Pista ciclabile: pavimentazione in conglomerato bituminoso colorato con aggregati colore rosso e aggiunta di ossido di ferro
	Limiti di intervento PE		Aree verdi ed aiuole
	Limiti di intervento PE VACS		Aiuole con ghiaia fine colorata
	Stalli di sosta per disabili assegnati		Cordolo in granito punzonato
	Passi carrai		Cordolo in cls
	Cordonati in cls rialzati		Cordonato tipo Hobag mod. Refuga
	Cordonati in cls a raso		Zanella in calcestruzzo
	Cordonati in pietra rialzati		Zanella in porfido
	Cordonati in pietra a raso		
	Parapetto di protezione della sede		Pali trazione elettrica
	Paletti con catena		Pali illuminazione di progetto
	Alberature esistenti conservate		Pali illuminazione esistenti
	Nuove alberature		

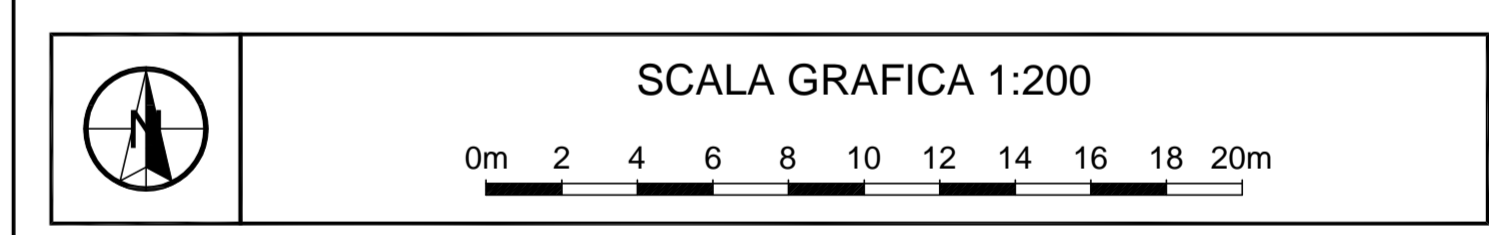

CONCEDENTE: **COMUNE DI FIRENZE**

CONCESSIONARIA: **TRAM DI FIRENZE S.p.A.**

ASSOCIAZIONE TEMPORANEA DI IMPRESE PER LA REALIZZAZIONE DEL SISTEMA TRANVIARIO FIORENTINO LINEE 2 E 3.1


NUMERO PROGRESSIVO GENERALE

PROGETTO: **FL13** IMPIANTO: **7A1A1** PROGRESSIVO: **0A|0|2|4** FORMATO: **A 0** FASE: **A|S** TIPO: **1|2** A.G.: **13|A**

AS BUILT - LINEA 3.1

SISTEMAZIONI URBANISTICHE

Planimetria

tratta: Viale F. Strozzi

dal km 2+850 al km 3+000

PROF. INCARICATO: **SDA Progetti**

MANDATARIA AI COSTRUTTORI: **TRAM DI FIRENZE** DL/R.U.P.

REV	DATA	DESCRIZIONE	SR o Prof. Incaricato	A.T.I.	Verificato	Approvato	Verificato	Approvato	Visa
0B	19/05/18	Emissione parziale AS BUILT (solo sede Tramvia)	S.D.A.	MOSCA	CACCAGHERA	N.A.	N.A.	N.A.	TORRE
0C	31/07/18	Emissione parziale AS BUILT	S.D.A.	MOSCA	CACCAGHERA	N.A.	N.A.	N.A.	TORRE
0D	18/05/20	Emissione definitiva AS BUILT	S.D.A.	BARNINI	CACCAGHERA	N.A.	N.A.	N.A.	ROMANUCIO