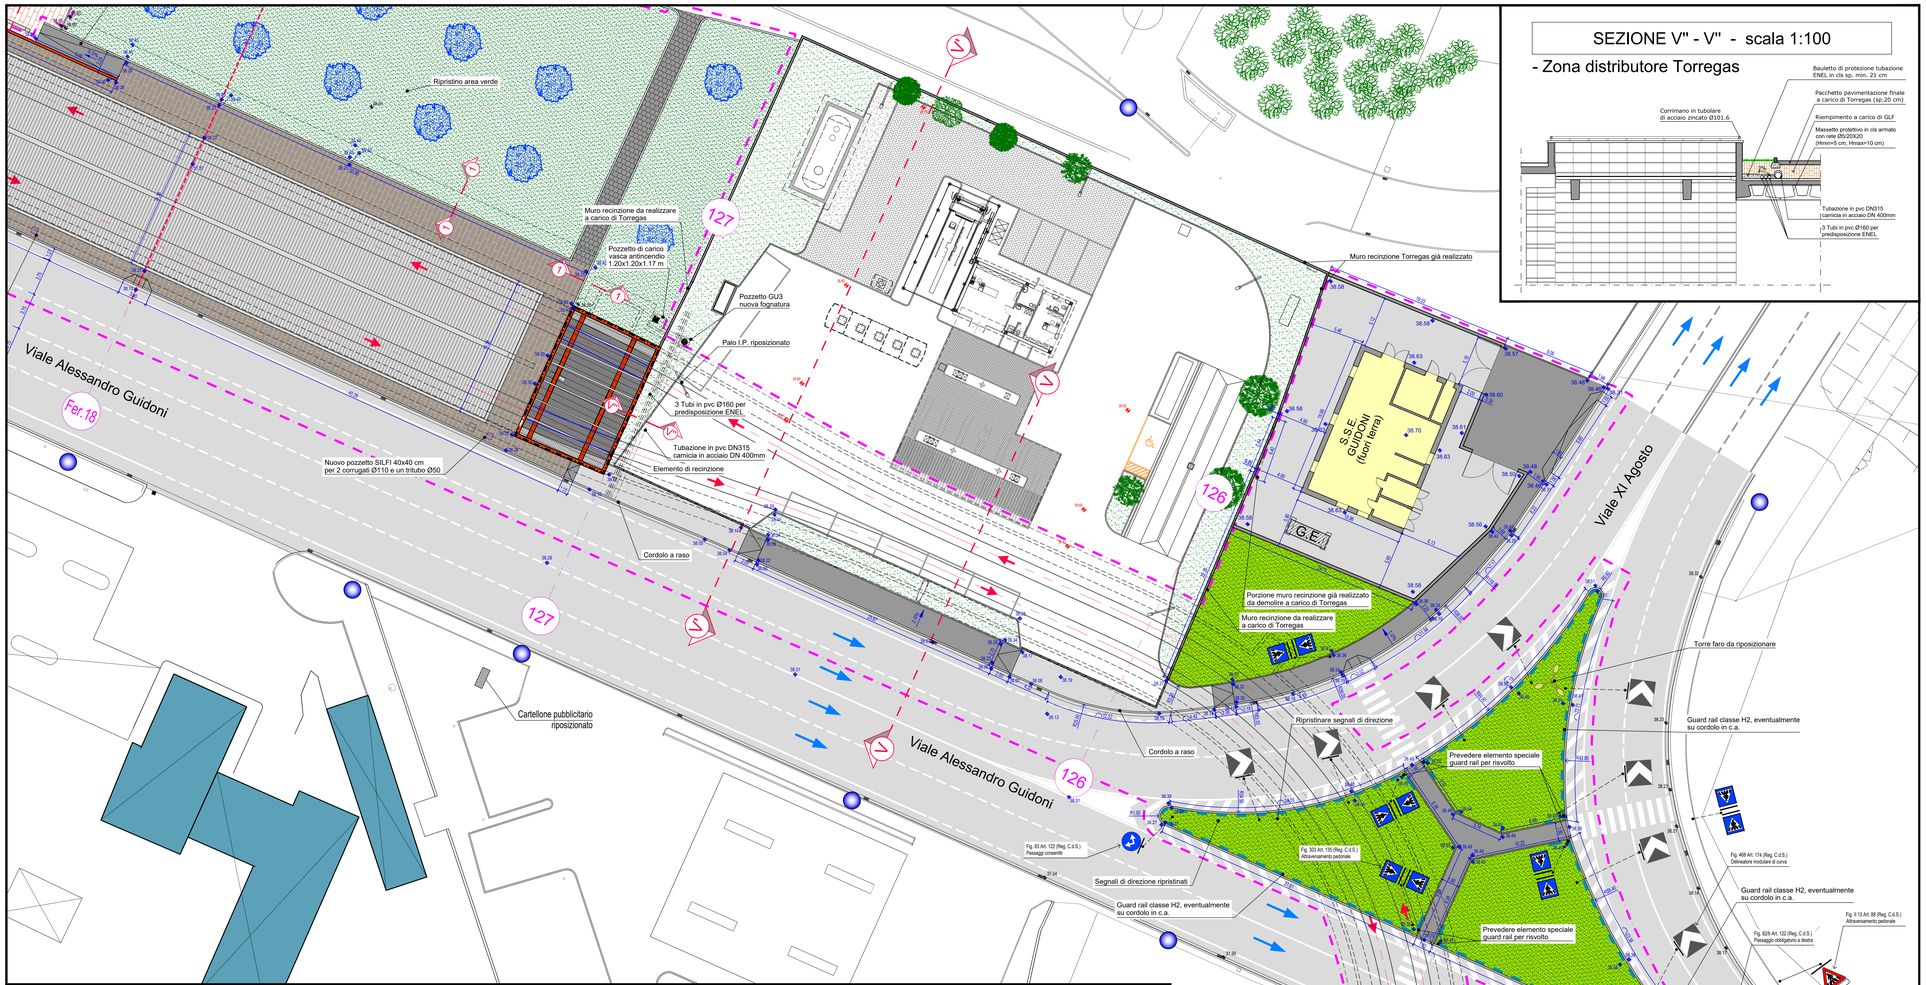

SEZIONE V" - V" - scala 1:100

- Zona distributore Torregas

SEZIONE V' - V' - scala 1:100

- Zona distributore Torregas

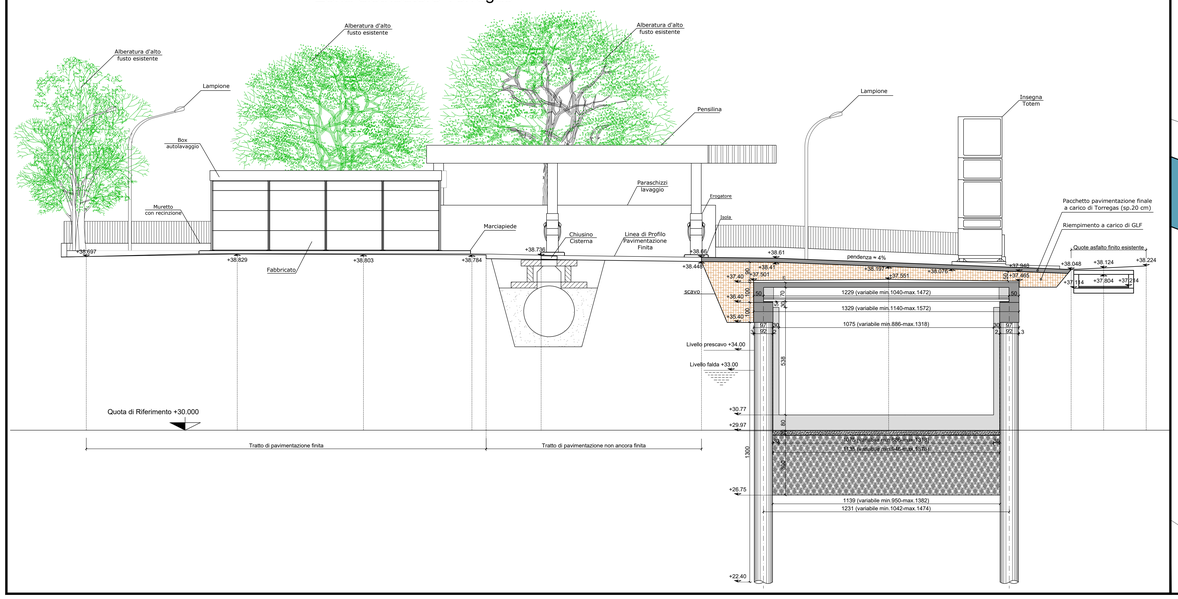

QUADRO DI UNIONE

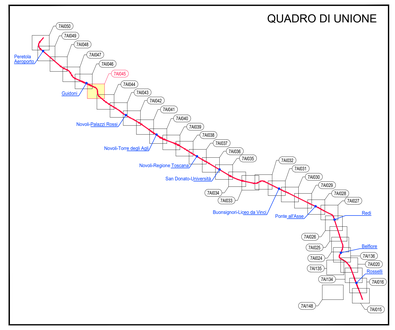

LEGENDA

- Asse del binario e verso di percorrenza
- Binario di linea
- Cordoli di bordo della sede tranviaria
- Banchina di fermata
- Indicazione fermata (M - Fermata / T - UNITA' on En 54 b8)
- Senso di marcia veicoli
- Limiti di intervento
- Stalli di sosta per disabili assegnati
- P.C. Passi carrai
- Pali illuminazione di progetto
- Pali illuminazione esistenti
- Pali trazione elettrica
- Zanella in calcestruzzo
- Zanella in porfido
- Alberature esistenti conservate
- Cordonati in cls rialzati
- Cordonati in cls a raso
- Cordonati in cls a raso con calotte metalliche
- Marciapiedi (pavimentazione in conglomerato bituminoso)
- Marciapiedi (Pavimentazione in pietra fiammata in continuità con la pavimentazione di Via degli Avelli)
- Marciapiedi (pavimentazione in lastre di arenaria marino subbiate)
- Pavimentazione in conglomerato con bitume trasparente (colore terre toscane o grigio)
- Pista ciclabile (pavimentazione in asfalto colorato in pasta)
- Aree verdi ed aiuole
- Aiuole con ghiaia fine colorata
- Parapetto di protezione della sede
- Paletti con catena
- Cordonato tipo Hobag mod. Refuga
- Cordolo marciapiede in granito sp. 25 cm. marc.
- Cordolo in granito sp. 15 cm.
- Marciapiedi (pavimentazione in pietra di Cardoso)
- Marciapiedi (pavimentazione in asfalto tipo Sacatrasparent)
- Nuove alberature
- Cordonati in pietra rialzati
- Cordonati in pietra a raso
- Cordonati in pietra a raso con calotte metalliche

ELABORATI DI RIFERIMENTO

REV	DATA	DESCRIZIONE	CODIFICA ELABORATO nuova emissione	CODIFICA ELABORATO di riferimento
00	30/04/09	PE-Emissione		PE FL27AI00045
0A	30/06/10	PE-Revisione a seguito istruttoria R.I.N.A.	PE FL27AI00045	PE FL27AI00045
0A	30/10/17	PI-Prima emissione-Sostituisce PE FL27AI00045	PI FL27AI00045	PE FL27AI00045
0B	18/12/17	PI-Mod. a seguito lettera DL Prot.n 1711144/DL del 14/11/2017	PI FL27AI00045	PI FL27AI00045
0C	12/09/19	PI-Aggiornamento SU area fermata Guidoni	PI FL27AI00045	PI FL27AI00045

SCALA GRAFICA 1:200

0m 2 4 6 8 10 12 14 16 18 20m

CONCEDENTE: **COMUNE DI FIRENZE**

CONCESSIONARIA: **TRAM DI FIRENZE S.p.A.**

ASSOCIAZIONE TEMPORANEA DI IMPRESE PER LA REALIZZAZIONE DEL SISTEMA TRANVIARIO FIORENTINO LINEE 2 E 3.1

CONSORZIO INTEGRA — ALSTOM Transport Global Solutions ITALIA — HITACHI Hitachi Rail STS — cmb COOPERATIVA MURATORI E BRACCIANTI DI CARPI — DI.COS. S.p.A. — EcoNET — CLN GRANDI LAVORI FINCOSIT S.p.A. — HITACHI Hitachi Rail S.p.A. — Sirti

NUMERO PROGRESSIVO GENERALE

PROGETTO	IMPIANTO	PROGRESSIVO	FORMATO	FASE	TIPO	A.G.
F L 2	7 A I	0 0 0 4 5	A 0	A S	1 2	2 3

AS BUILT - LINEA 2

SISTEMAZIONE URBANISTICA

Planimetria

tratta: Via di Carraia - Viale A. Guidoni

dal km 4+000 al km 4+200

PRIME INCARICATO	MANDATARIA ATI COSTRUT.	TRAM DI FIRENZE	DL / R.U.P.
SDA progetti ASSOCIAZIONE DOTT. ING. ARCHITETTI ASSOCIATI			

NOME/I SOCIETÀ RAGGRUPPATA/E	CODICE/I SOCIETÀ RAGGRUPPATA/E
TRAFITER	

REV	DATA	DESCRIZIONE	SR o Prof. Incaricato Redatto	Verificato	Approvato	A.T.I. Verificato	Approvato	Visto
0A	16/09/19	Emissione definitiva AS BUILT	S.D.A.	BARNINI	CACCIAGUERRA	N.A.	N.A.	ROMANGUOLO
0B	09/06/2020	Emissione As Built - Aggiunto parapetto copertura trincea	S.D.A.	BARNINI	CACCIAGUERRA	N.A.	N.A.	ROMANGUOLO
0C	08/02/2021	Emissione AS BUILT	S.D.A.	BARNINI	CACCIAGUERRA	N.A.	N.A.	ROMANGUOLO